

3 級 基 準 点 の 記


| | | | | | |
|-------------|---|----------|-----------------|-------|------------|
| ふりがな 点 名 | No.162 | 1/20万 図名 | 1/5万 図名 | 御 前 崎 | 公共測簿第40号用紙 |
| | | 御 前 崎 | | | |
| 選点番号 | | 標識番号 | No.162 | | |
| 所在地 | 静岡県小笠郡浜岡町佐倉1626-1地先 | | | | 第40号用紙 |
| | | | 地 目 | 公衆用道路 | |
| 所有者 | 浜 岡 町 | | | | 第40号用紙 |
| | | | | | |
| 測標の種類 | 三脚 | 埋設法 | 地下 | | |
| 選点年月日 | 平成 13 年 10 月 19 日 | 選点者 | 不二総合コンサルタント株式会社 | | |
| 埋設年月日 | 平成 13 年 11 月 21 日 | 埋標者 | 不二総合コンサルタント株式会社 | | |
| 観測年月日 | 平成 13 年 12 月 20 日 | 観測者 | 不二総合コンサルタント株式会社 | | |
| 自動車到達地点 | 町立浜岡東小学校南東水路脇 本点横 | | | | |
| 歩道状況 | _____ | | | | |
| 徒歩時間・距離 | _____ | | | | |
| 基準点周辺の状況 | 田 本点道路沿い | | | | |
| そ の 他 | | | | | |
| 備 考 | 平成 13 年 11 月 21 日 新設 | | | | |
| | 柱石長 0.72m GPS測量による。(アンテナ高 3m) | | | | |

要 図



1/25,000

御前崎

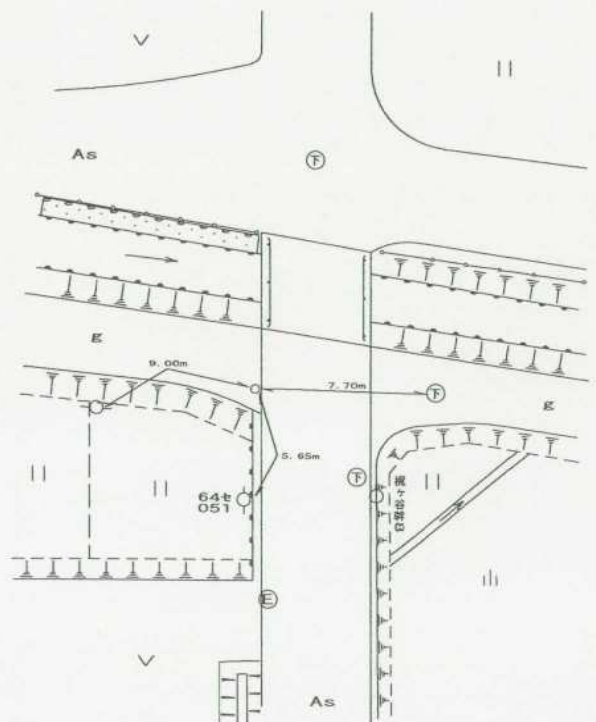

平成14年 2月 4日 調製

基準点成果表

(AREA = 8)

3 級基準点 NO. 162

| | | | | | |
|-----------|---------------|--|--|---|--------------|
| | . . . " | | | | III |
| 緯度 | 34 37 49.9062 | | | X | -151 855.232 |
| 経度 | 138 9 51.0094 | | | Y | -30 787.848 |
| 真北 方向角 | 0 11 27.05 | | | H | 17.02 |

| 視準点の名称 | 平均方向角 | 距 離 | | 備 考 |
|-------------|-------------|----------|----------------|-----|
| | | 縮 尺 係 数 | 真 数 | |
| IV 玄保 | . . . " | 0.999912 | III 610.460 | |
| ③ NO. 166 | 81 26 21.6 | | 272.165 | |
| ③ NO. 161 | 146 8 35.6 | | 333.597 | |
| ③ NO. 153 | 278 55 34.4 | | 530.013 | |
| 359 35 23.7 | | | | |

| | | | | | | |
|------|---------------------------|-----|---------------------------|------|-----|---------|
| 埋標型式 | 地 上 | 地 中 | 屋 上 | 標識番号 | 金属標 | NO. 162 |
|------|---------------------------|-----|---------------------------|------|-----|---------|

GPS 測量による

基準点成果表

(AREA = 8)

3級基準点 No.162

| | | | | | |
|---|-----|----|---------|-------|--------------|
| | | | | | m |
| B | 34 | 38 | 1.8947 | X | -151 500.986 |
| L | 138 | 9 | 39.9858 | Y | -31 071.036 |
| N | 0 | 11 | 33.38 | H | 16.467 |
| | | | | ジオイド高 | 39.549 |
| | | | | 柱石長 | 0.720 |

| 視準点の名称 | 平均方向角 | 距 離 | | 備 考 | |
|--------|---------------------------|----------|---------------------------|------|----------------------------------|
| | | 縮 尺 係 数 | 真 数 | | |
| IV玄保 | 81 26 25.1 | 0.999912 | m 610.408 | | |
| 埋標型式 | 地 上 | 地 下 | 屋 上 | 標識番号 | 標 石 金属標 |

NO.162

GPS測量による

No.

NO. 162

[13] 011

遠景 景観



No.

近景 景観



No.

011



162