


3 級 基 準 点 の 記

ふりがな 点 名	No.163	1/20万 図名	1/5万 図名	御 前 崎	公共測簿第40号用紙
		御 前 崎			
選点番号		標識番号	No.163		
所在地	静岡県小笠郡浜岡町佐倉4587-21番地				地 目 公衆用道路
	浜 岡 町				
測標の種類	三脚	埋設法	地上		
選点年月日	平成 13 年 10 月 19 日	選点者	不二総合コンサルタント株式会社		
埋設年月日	平成 13 年 11 月 26 日	埋標者	不二総合コンサルタント株式会社		
観測年月日	平成 14 年 1 月 11 日	観測者	不二総合コンサルタント株式会社		
自動車到達地点	池宮神社から南へ800m 本点横				
歩道状況	—————				
徒歩時間・距離	—————				
基準点周辺の状況	宅地 本点道路沿い				
そ の 他					
備 考	平成 13 年 11 月 26 日 新設				
	柱石長 0.000 m GPS測量による。(アンテナ高 4.5 m)				

要 図



1/25,000 御前崎

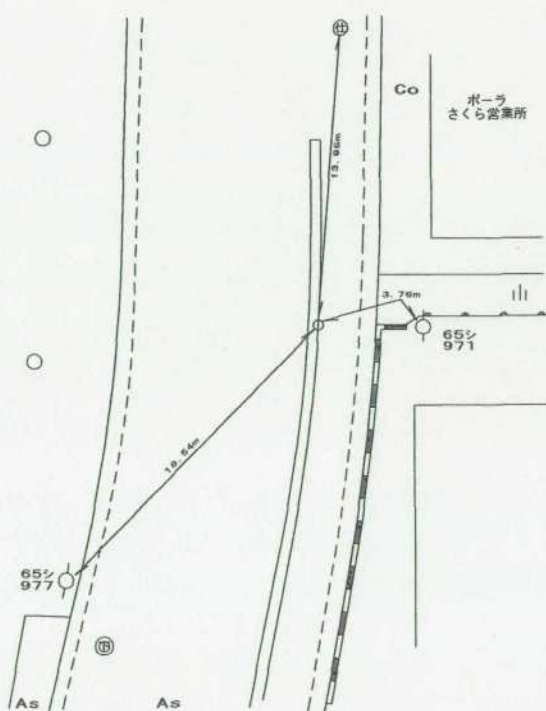

平成14年 2月 4日 調製

基準点成果表

(AREA = 8)

3 級基準点 NO. 163

	" . "				
緯度	34 37 48.1556	X	-151 903.017		
経度	138 8 40.5804	Y	-32 581.572		
真北 方向角	0 12 7.07	H	13.15		

視準点の名称	平均方向角	距 離		備 考
		縮 尺 係 数	真 数	
③ NO. 158	14 54 39.1	0.999913	267.231	
③ NO. 170	205 18 25.7		279.224	
埋標型式	地 上	地 中	屋 上	標識番号
			金属標	NO. 163

GPS 測量による

基準点成果表

(AREA = 8)

3級基準点 No.163

	. , "				m
B	34 38	0.1448	X	-151 548.699	
L	138 8	29.5652	Y	-32 864.690	
N	0 12	13.39	H	12.579	
			シボト高	39.519	

視準点の名称	平均方向角	距 離		備 考
		縮 尺 係 数	真 数	
③ No.158	. , "	14 54 39.6	0.999913	
③ No.170	. , "	205 18 26.4	m 267.225	
			279.219	
埋標型式	地 上	地 下	屋 上	標識番号
				標 若 金 属 標
NO.163				
GPS測量による				



No. _____

NO. 163

遠景

No. _____

近景



No. _____

EvL

〈余白〉