


3 級 基 準 点 の 記


ふりがな 点 名	No 1 6 4	1 / 2 0 万 図 名	1 / 5 万 図 名	御 前 崎	公共 測 簿 第 40 号 用 紙
		御 前 崎			
選 点 番 号		標 識 番 号	No 1 6 4		
所 在 地	静岡県小笠郡浜岡町佐倉 9 6 3 - 3 番地			地 目	公衆用道路
所 有 者	浜 岡 町				
測 標 の 種 類	三 脚		埋 設 法	地 上	
選 点 年 月 日	平成 13 年 10 月 19 日	選 点 者	不二総合コンサルタント株式会社		
埋 設 年 月 日	平成 13 年 11 月 14 日	埋 標 者	不二総合コンサルタント株式会社		
観 測 年 月 日	平成 13 年 12 月 7 日	観 測 者	不二総合コンサルタント株式会社		
自動車到達地点	町立佐倉保育所から南西に 1 5 0 m 本点横				
歩 道 状 況	—————				
徒歩時間・距離	—————				
基準点周辺の状況	畑 本点道路沿い				
そ の 他					
備 考	平成 13 年 11 月 14 日 新設				
	柱石長 0.000 m GPS測量による。(アンテナ高 4.5 m)				

要 図

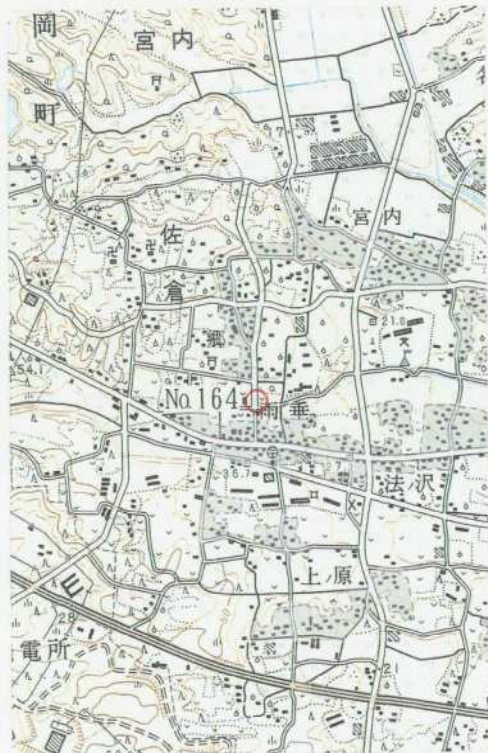

1 / 25, 000

御 前 崎

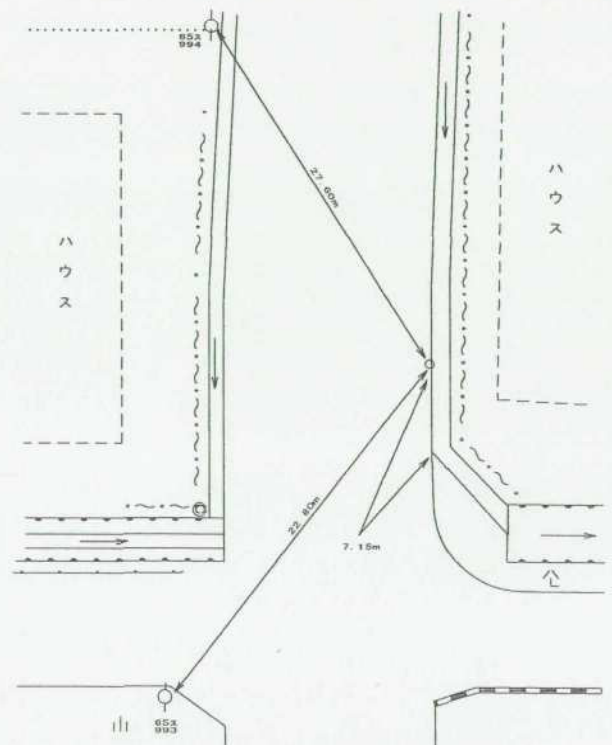

平成 14 年 2 月 4 日

調 製

基準点成果表

(AREA = 8)

3級基準点 NO. 164

	. . "				m
緯度	34 37 47.9316			X	-151 913.806
経度	138 9 24.6325			Y	-31 459.764
真北 方向角	0 11 42.03			H	34.10

視準点の名称	平均方向角	距 離		備 考	
		縮 尺 係 数	真 数		
③ NO. 160	0 12 14.3	0.999912	m 185.187		
③ NO. 48	183 37 13.9		179.468		
埋標型式	地 上	地 中	屋 上	標識番号	金属標
NO. 164					

GPS測量による

基準点成果表

(AREA = 8)

3級基準点 No.164

	. , "				m
B	34 37	59.9210	X	-151 559.517	
L	138 9	13.6127	Y	-31 742.911	
N	0 11	48.36	H	33.560	
			ジオイド高	39.538	

視準点の名称	平均方向角	距 離		備 考
		縮 尺 係 数	真 数	
③ No.160	0 12 16.1	0.999912	185.183	
① No.48	183 37 15.1		179.465	
埋標型式	地 上	地 下	屋 上	標識番号
				標 香 金 属 標
NO.164				
GPS測量による				

No. 164

NO. 164

遠景



No. 164

近景



<余白>

E-L