

### 3 級 基 準 点 の 記


ふりがな 点 名	No.167	1/20万 図名	1/5万 図名	御 前 崎	✓	公 共 測 簿 第 40 号 用 紙
		御 前 崎				
選点番号		標識番号	No.167		✓	
所在地	静岡県小笠郡浜岡町佐倉4454-90番地				✓	第 40 号 用 紙
			地 目	公衆用道路	✓	
所有者	浜 岡 町				✓	第 40 号 用 紙
					✓	
測標の種類	三脚	埋設法	地上		✓	
選点年月日	平成 13 年 10 月 19 日	選点者	不二総合コンサルタント株式会社		✓	
埋設年月日	平成 13 年 11 月 14 日	埋標者	不二総合コンサルタント株式会社		✓	
観測年月日	平成 13 年 12 月 7 日	観測者	不二総合コンサルタント株式会社		✓	
自動車到達地点	浜岡原子力発電所入口交差点から北へ500m 本点横				✓	
歩道状況	—————					
徒歩時間・距離	—————					
基準点周辺の状況	宅地 本点道路沿い				✓	
そ の 他						
備 考	平成 13 年 11 月 14 日 新設				✓	
	柱石長 0.000 <sup>m</sup> GPS測量による。(アンテナ高 3 m)				✓	

要 図



1/25,000

御前崎

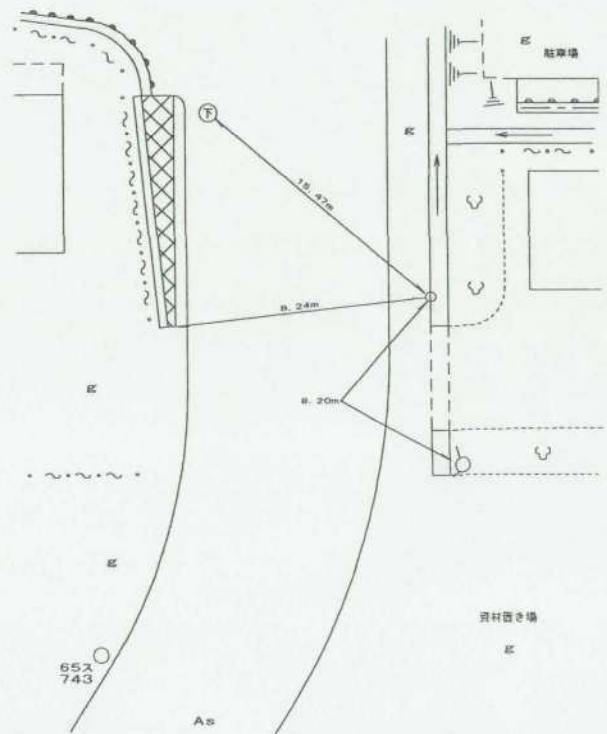

平成14年 2月 4日 調製

11144

## 基準点成果表

( AREA = 8 )

### 3 級基準点 NO. 167

	. . "				m
緯度	34 37	41.3244		X	-152 115.916
経度	138 9	8.0533		Y	-31 882.674
真北 方向角	0 11	51.42		H	40.36

視準点の名称	平均方向角	距 離		備 考		
		縮 尺 係 数	真 数			
③ NO. 159	. . "	0.999913	m			
① NO. 48	3 56 51.9		475.052			
③ NO. 173	86 47 56.9		412.257			
	199 55 13.1		182.317			
埋標型式	地 上	<del>地 中</del>	<del>屋 上</del>	標識番号	金属標	NO. 167
GPS 測量による						

## 基準点成果表

( AREA = 8 )

### 3級基準点 No.167

	. . .		m		
B	34 37	53.3143		X	-151 761.622
L	138 8	57.0351		Y	-32 165.819
N	0 11	57.74		H	39.804
				シト高	39.526

視準点の名称	平均方向角	距 離		備 考		
		縮 尺 係 数	真 数			
③ No.159	. . . 3 56 56.2	0.999913	m 475.048			
① No.48	86 47 58.3		412.254			
③ No.173	199 55 20.4		182.309			
埋標型式	地 上	<del>地 下</del>	<del>屋 上</del>	標識番号	標 石 金属標	NO.167

GPS測量による



No. \_\_\_\_\_

NO. 167

201.07

遠景

景観



No. \_\_\_\_\_

近景

景観

No. \_\_\_\_\_



〈余白〉