
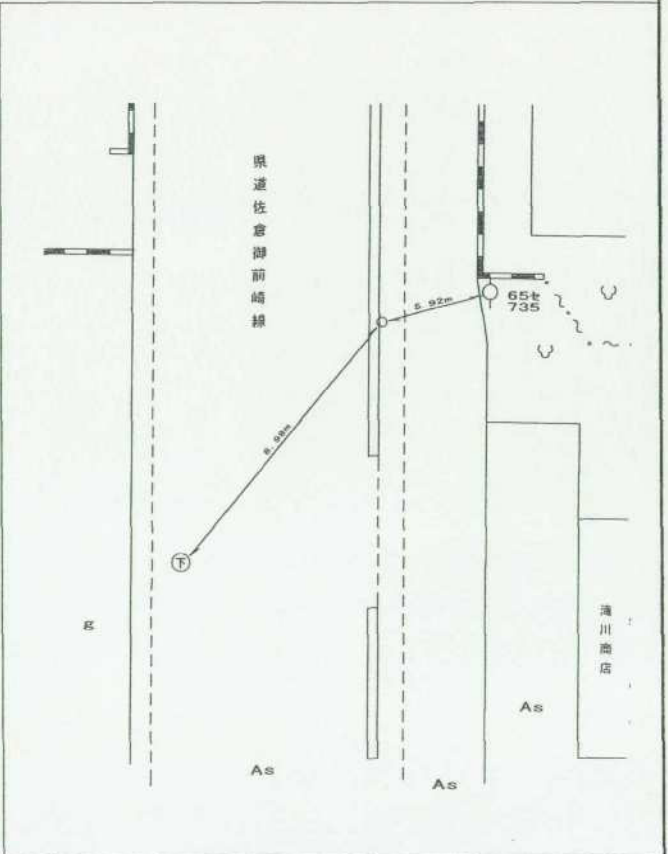


### 3 級 基 準 点 の 記

ふりがな 点 名	No.168	1/20万 図名	1/5万 図名	御 前 崎	公共 測簿 第 40 号 用紙
		御 前 崎			
選点番号		標識番号	No.168		
所在地	静岡県小笠郡浜岡町佐倉1515-7番地				
			地 目	公衆用道路	
所有者	静 岡 県				
測標の種類	三脚	埋設法	地上		
選点年月日	平成 13 年 10 月 19 日	選点者	不二総合コンサルタント株式会社		
埋設年月日	平成 13 年 11 月 14 日	埋標者	不二総合コンサルタント株式会社		
観測年月日	平成 13 年 12 月 7 日	観測者	不二総合コンサルタント株式会社		
自動車到達地点	(有) 滝川商店前 本点横				
歩道状況	_____				
徒歩時間・距離	_____				
基準点周辺の状況	宅地 本点道路沿い				
そ の 他					
備 考	平成 13 年 11 月 14 日 新設				
	柱石長 0.000 m GPS測量による。(アンテナ高 3 m)				

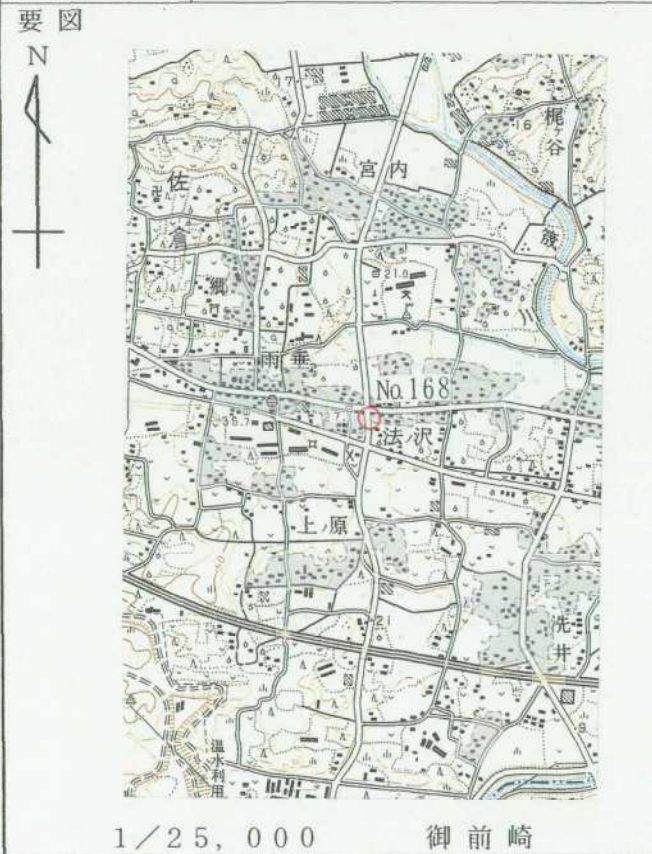

## 基準点成果表

( AREA = 8 )

### 3級基準点 NO. 168

	° ' "				
緯度	34	37	41.5055	X	-152 113.065
経度	138	9	39.5113	Y	-31 081.526
真北 方向角	0	11	33.55	H	26.31

視準点の名称	平均方向角	距 離		備 考
		縮 尺 係 数	真 数	
①NO. 49	128 32 48.8	0.999912	322.507	
③ NO. 175	188 1 1.1		299.328	
①NO. 48	272 57 47.6		390.125	
③ NO. 161	353 23 41.0		311.687	

埋標型式	地 上	<del>地 中</del>	<del>屋 上</del>	標識番号	金属標	NO. 168
------	-----	----------------	----------------	------	-----	---------

GPS測量による

## 基準点成果表

( AREA = 8 )

### 3級基準点 No.168

	. . . "			m	
B	34 37	53.4956	X	-151 758.790	
L	138 9	28.4896	Y	-31 364.699	
N	0 11	39.87	H	25.760	
			ボトム高	39.538	

視準点の名称	平均方向角	距 離		備 考	
		縮 尺 係 数	真 数		
	. . . "	0.999912	m		
③ No.166	85 54 44.6		446.434		
③ No.175	188 1 10.0		299.317		
③ No.161	353 23 47.0		311.670		
埋標型式	地 上	<del>地 下</del>	<del>屋 上</del>	標識番号	標 石 金 属 標
GPS測量による					
NO.168					

No.

NO. 168

131.04

遠景景観



No.

近景景観



<余白>

ERL