

3 級 基 準 点 の 記


ふりがな 点 名	No.169	1/20万 図名	1/5万 図名	御 前 崎	公共 測 簿 第 40 号 用 紙
		御 前 崎			
選点番号		標 識 番 号	No.169		
所 在 地	静岡県小笠郡浜岡町佐倉2010-24地先				
			地 目	公衆用道路	
所 有 者	浜 岡 町				
測標の種類	三脚	埋設法	地上		
選点年月日	平成 13 年 10 月 19 日	選点者	不二総合コンサルタント株式会社		
埋設年月日	平成 13 年 11 月 15 日	埋標者	不二総合コンサルタント株式会社		
観測年月日	平成 13 年 12 月 20 日	観測者	不二総合コンサルタント株式会社		
自動車到達地点	郡界橋から県道大東相良線を西に250m 本点横				
歩 道 状 況	_____				
徒歩時間・距離	_____				
基準点周辺の状況	宅地 本点道路沿い				
そ の 他					
備 考	平成 13 年 11 月 15 日 新設				
	柱石長 0.000 m GPS測量による。(アンテナ高 4.5 m)				

要 図



1/25,000

御 前 崎

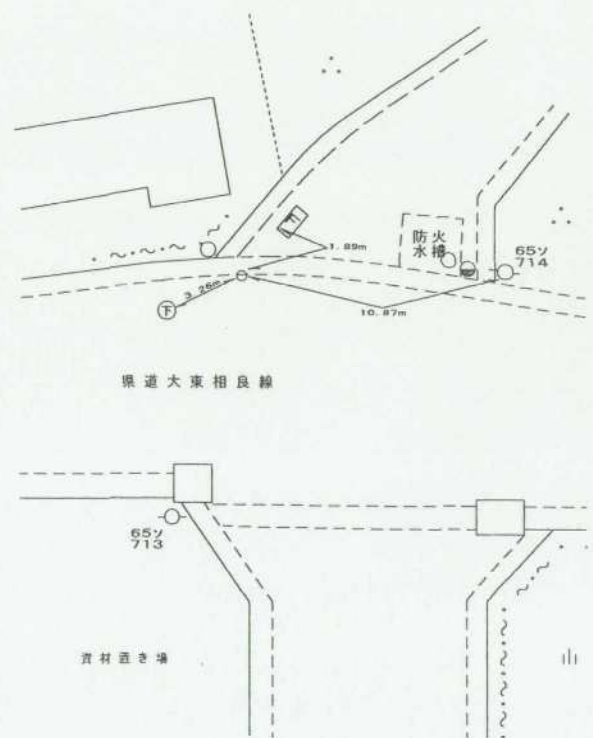

平成14年 2月 4日 調製

基準点成果表

(AREA = 8)

3 級基準点 NO. 169

	° ' "				
緯度	34	37	40.2545	X	-152 154.521
経度	138	10	14.0141	Y	-30 202.985
真北 方向角	0	11	13.93	H	16.60

視準点の名称	平均方向角	距 離		備 考	
		縮 尺 係 数	真 数		
③ NO. 165	66 23 24.2	0.999911	345.020		
③ NO. 174	230 35 49.0		344.307		
③ NO. 166	279 36 7.4		439.443		
埋標型式	地 上	地 中	屋 上	標識番号	金属標
NO. 169					
GPS 測量による					

基準点成果表

(AREA = 8)

3級基準点 No.169

	. , "				m
B	34 37	52.2448	X	-151 800.269	
L	138 10	2.9875	Y	-30 486.213	
N	0 11	20.26	H	16.054	
			シト高	39.550	

視準点の名称	平均方向角	距離		備考	
		縮尺係数	真数		
③ No.166	. , " 279 36 10.8	0.999911	m 439.422		
埋標型式	地上	地中	屋上	標識番号	標石 金属標
GPS測量による					
NO. 169					



No. _____

NO. 169

遠景



No. _____

近景



No. _____