


3 級 基 準 点 の 記


ふりがな 点 名	No.170	1/20万 図名	1/5万 図名	御 前 崎	公共 測 簿 第 40 号 用 紙
		御 前 崎			
選点番号		標識番号	No.170		
所在地	静岡県小笠郡浜岡町佐倉4556-6地先				
			地 目	公衆用道路	
所有者	浜 岡 町				
測標の種類	三脚	埋設法	地下		
選点年月日	平成 13 年 10 月 19 日	選点者	不二総合コンサルタント株式会社		
埋設年月日	平成 13 年 11 月 20 日	埋標者	不二総合コンサルタント株式会社		
観測年月日	平成 13 年 12 月 12 日	観測者	不二総合コンサルタント株式会社		
自動車到達地点	パロミノボニークラブ入口 本点横				
歩道状況	—————				
徒歩時間・距離	—————				
基準点周辺の状況	牧場 本点道路沿い				
そ の 他					
備 考	平成 13 年 11 月 20 日 新設				
	Ⅲ 柱石長 0.72 GPS測量による。(アンテナ高 3 m)				

要 図

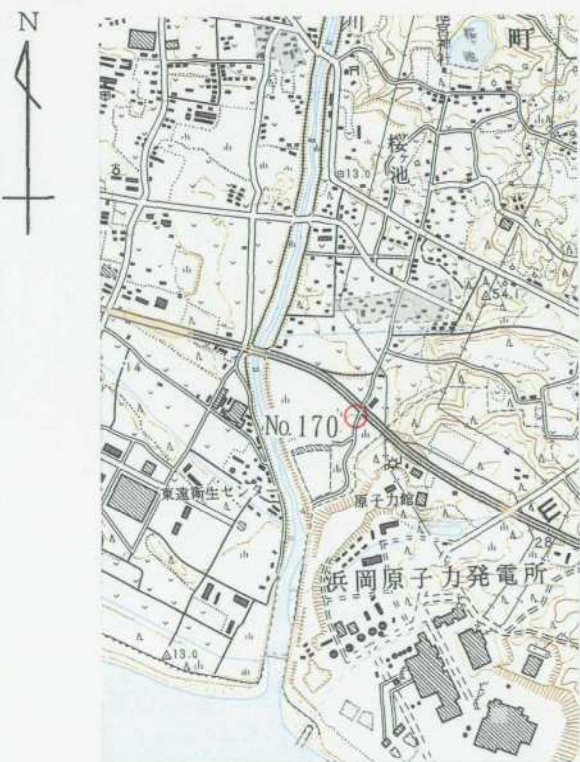

1/25,000

御前崎

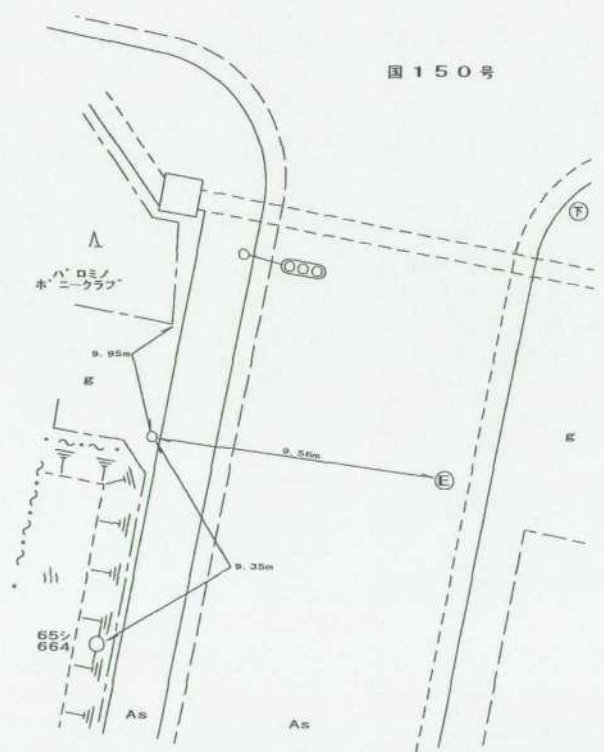

平成14年 2月 4日

調製

1147

基準点成果表

(AREA = 8)

3級基準点 NO. 170

	° ' "				
緯度	34	37	39.9494	X	-152 155.422 ^m
経度	138	8	35.9289	Y	-32 700.921
真北 方向角	0	12	9.67	H	11.37

視準点の名称	平均方向角	距 離		備 考
		縮 尺 係 数	真 数	
③ NO. 163	25 18 25.6	0.999913	^m 279.224	
①NO. 50	116 6 20.8		385.516	
①NO. 46	304 36 0.1		357.192	

埋標型式	地 上	地 中	屋 上	標識番号	金属標	NO. 170
GPS測量による						

基準点成果表

(AREA = 8)

3級基準点 No.170

	. , "				m
B	34 37	51.9395	X	-151 801.099	
L	138 8	24.9144	Y	-32 984.039	
N	0 12	15.99	H	10.768	
			シオト高	39.509	
			柱石長	0.720	

視準点の名称	平均方向角	距離		備考
		縮尺係数	真数	
③ No.163	. , "	25 18 26.4	0.999913	
① No.50	. , "	116 6 30.0	279.219	
			m	
			279.219	
			385.506	
埋標型式	地 上	地下	屋 上	標識番号
			標石 金属標	NO.170
GPS測量による				

No.

NO. 170

881 07

遠景



No.

近景



No.



8811