


### 3 級 基 準 点 の 記


ふりがな 点 名	No.172	1/20万 図名	1/5万 図名	御 前 崎	✓
		御 前 崎			
選点番号		標識番号	No.172		✓
所在地	静岡県小笠郡浜岡町池新田9009-1地先				✓
			地 目	堤	
所有者	静 岡 県				✓
測標の種類	三脚	埋設法	地下		✓
選点年月日	平成 13 年 10 月 19 日	選点者	不二総合コンサルタント株式会社		✓
埋設年月日	平成 13 年 11 月 20 日	埋標者	不二総合コンサルタント株式会社		✓
観測年月日	平成 13 年 12 月 12 日	観測者	不二総合コンサルタント株式会社		✓
自動車到達地点	新野川橋から新野川左岸を南へ250m 本点横				✓
歩道状況	_____				
徒歩時間・距離	_____				
基準点周辺の状況	新野川堤防				✓
そ の 他					
備 考	平成 13 年 11 月 20 日 新設				✓
	柱石長 0.72 m GPS測量による。(アンテナ高 2 m)				✓

要 図

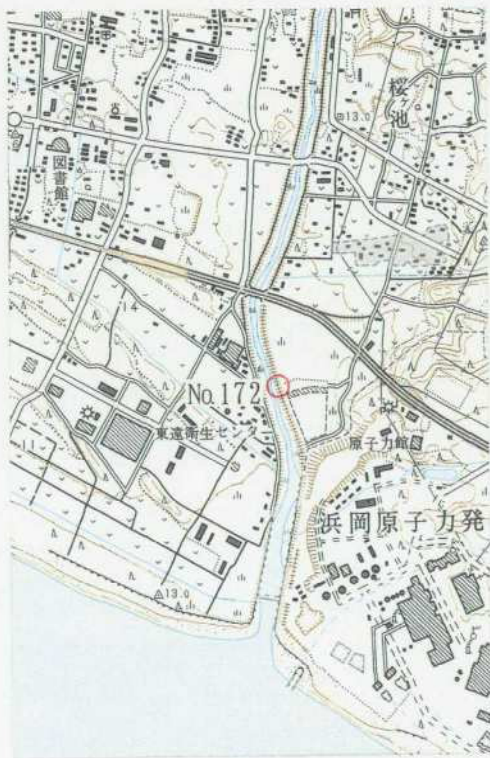

1/25,000

御 前 崎

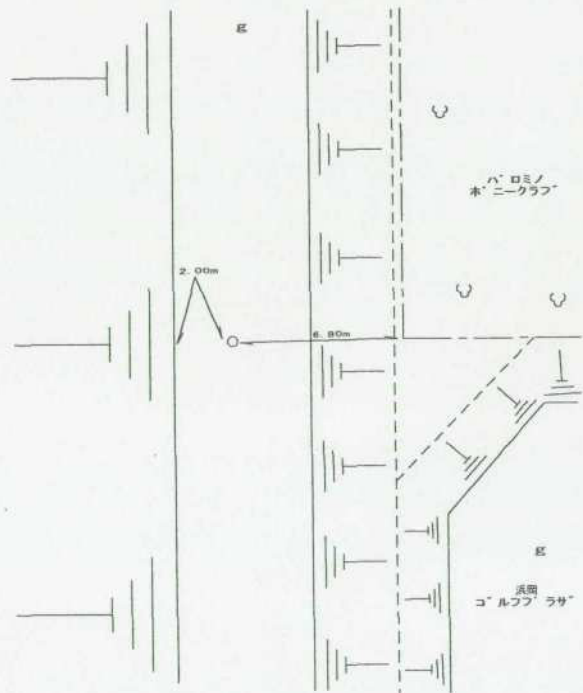

平成14年 2月 4日 調製

## 基準点成果表

( AREA = 8 )

### 3 級基準点 NO. 172

	° ' "				
緯度	34	37	37.3873	X	m -152 233.473
経度	138	8	26.1506	Y	-32 950.226
真北 方向角	0	12	15.21	H	6.99

視準点の名称	平均方向角	距 離		備 考
		縮 尺 係 数	真 数	
③ NO. 186	181 58 8.1	0.999913	699.437	
① NO. 46	350 57 34.4		284.420	

埋標型式	<del>地</del> <del>上</del>	地 中	<del>屋</del> <del>上</del>	標識番号	金属標	NO. 172
GPS 測量による						

## 基準点成果表

( AREA = 8 )

### 3級基準点 No.172

	. , "				m
B	34 37	49.3778	X	-151 879.	139
L	138 8	15.1368	Y	-33 233.	346
N	0 12	21.53	H	6.	323
			ジイト高	39.	502
			柱石長	0.	720

視準点の名称	平均方向角	距 離		備 考	
		縮 尺 係 数	真 数		
① No.46	. , " 350 57 44.8	0.999914	m 284.410		
埋標型式	<del>地</del> <del>上</del>	地 下	<del>屋</del> <del>上</del>	標識番号	<del>標</del> <del>石</del> <del>金</del> <del>属</del> <del>標</del>
GPS測量による					

NO.172



No.

NO. 172

197.04

遠景



No.

近景



No.



2011