


3 級 基 準 点 の 記


ふりがな 点 名	No.176	1/20万 図名	1/5万 図名	御 前 崎	✓
		御 前 崎			
選点番号		標識番号	No.176		✓
所在地	静岡県小笠郡浜岡町佐倉2087-18地先				✓
			地 目	公衆用道路	
所有者	浜 岡 町				✓
測標の種類	三脚	埋設法	地上		✓
選点年月日	平成 13 年 10 月 19 日	選点者	不二総合コンサルタント株式会社		✓
埋設年月日	平成 13 年 11 月 15 日	埋標者	不二総合コンサルタント株式会社		✓
観測年月日	平成 13 年 12 月 20 日	観測者	不二総合コンサルタント株式会社		✓
自動車到達地点	佐倉一区防災センターから東に300m 本点横				✓
歩道状況	_____				
徒歩時間・距離	_____				
基準点周辺の状況	宅地 本点道路沿い				✓
そ の 他					
備 考	平成 13 年 11 月 15 日 新設				✓
	柱石長 0.000 m GPS測量による。(アンテナ高 3 m)				✓

公共測簿第40号用紙

要 図

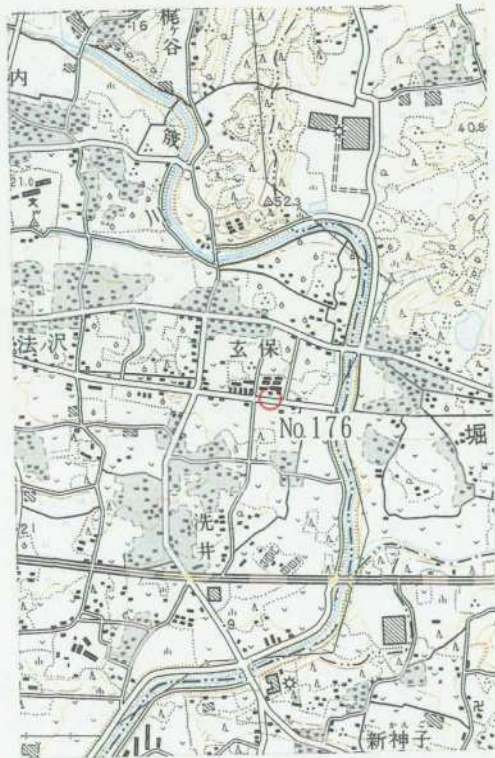

1/25,000 御前崎

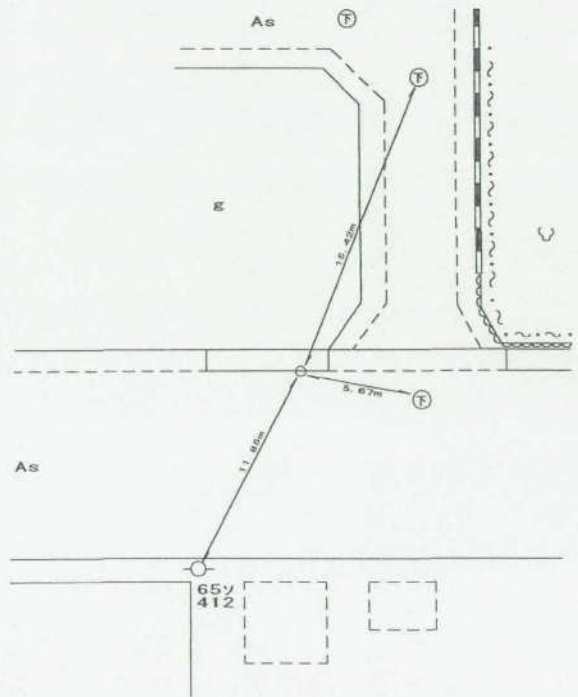

平成14年 2月 4日

調製

基準点成果表

(AREA = 8)

3級基準点 NO. 176

	°	′	″		
緯度	34	37	31.6142	X	-152 420.728
経度	138	10	14.1374	Y	-30 200.715
真北 方向角	0	11	13.82	H	12.33

視準点の名称	平均方向角	距 離		備 考
		縮 尺 係 数	真 数	
①NO. 51	101 8 15.2	0.999911	216.691	
③ NO. 174	280 4 30.3		272.518	

埋標型式	地 上	地 中	屋 上	標識番号	金属標	NO. 176
------	-----	----------------	----------------	------	-----	---------

GPS測量による

基準点成果表

(AREA = 8)

3級基準点 No.176

	. , "				m
B	34 37	43.6053	X	-152 066.480	
L	138 10	3.1101	Y	-30 483.967	
N	0 11	20.15	H	11.780	
			シオト高	39.543	

視準点の名称	平均方向角	距 離		備 考
		縮 尺 係 数	真 数	
① No.51	. , " 101 8 23.6	0.999911	m 216.681	

埋標型式	地 上	地 下	屋 上	標識番号	標 石 金属標	NO.176
------	-----	----------------	----------------	------	-----------------------	--------

GPS測量による

No. 176

遠景



No. 176

近景



<余白>

E-11