


3 級 基 準 点 の 記

| | | | | | |
|-------------|-------------------------------------|----------|-----------------|-------|------------|
| ふりがな 点 名 | No.178 | 1/20万 図名 | 1/5万 図名 | 御 前 崎 | 公共測簿第40号用紙 |
| | | 御 前 崎 | | | |
| 選点番号 | | 標識番号 | No.178 | | |
| 所在地 | 静岡県小笠郡浜岡町佐倉5466-5地先 | | | | |
| | | | 地 目 | 公衆用道路 | |
| 所有者 | 静 岡 県 | | | | |
| 測標の種類 | 三脚 | 埋設法 | 地上 | | |
| 選点年月日 | 平成 13 年 10 月 19 日 | 選点者 | 不二総合コンサルタント株式会社 | | |
| 埋設年月日 | 平成 13 年 11 月 15 日 | 埋標者 | 不二総合コンサルタント株式会社 | | |
| 観測年月日 | 平成 13 年 12 月 12 日 | 観測者 | 不二総合コンサルタント株式会社 | | |
| 自動車到達地点 | 浜岡原子力発電所入口交差点南東側 本点横 | | | | |
| 歩道状況 | ————— | | | | |
| 徒歩時間・距離 | ————— | | | | |
| 基準点周辺の状況 | 原子力発電所用地 本点道路沿い | | | | |
| そ の 他 | | | | | |
| 備 考 | 平成 13 年 11 月 15 日 新設 | | | | |
| | 柱石長 0.000 m GPS測量による。(アンテナ高 3 m) | | | | |

要 図



1/25,000 御前崎

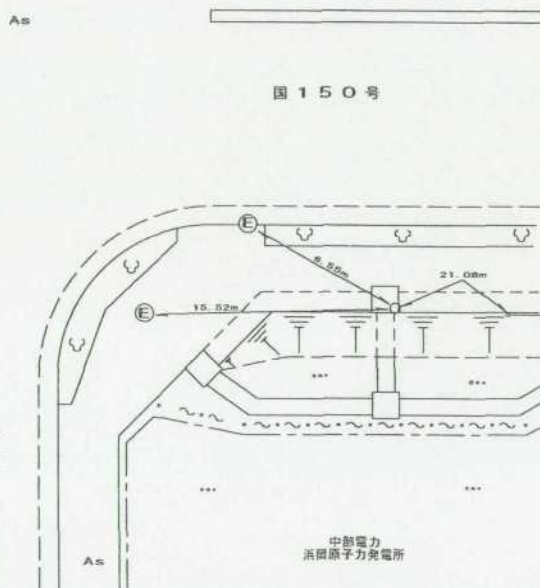

平成14年 2月 4日 調製

基準点成果表

(AREA = 8)

3級基準点 NO. 178

| | | | | | |
|-----------|---------------|--|--|---|--------------|
| | . . . " | | | | m |
| 緯度 | 34 37 28.4683 | | | X | -152 510.907 |
| 経度 | 138 8 55.6890 | | | Y | -32 198.929 |
| 真北 方向角 | 0 11 58.38 | | | H | 23.63 |

| 視準点の名称 | 平均方向角 | 距 離 | | 備 考 |
|-----------|-------------|----------|---------|-----|
| | | 縮 尺 係 数 | 真 数 | |
| | | 0.999913 | | |
| ③ NO. 173 | 48 39 30.3 | | 338.533 | |
| ③ NO. 182 | 112 48 15.9 | | 365.675 | |
| ① NO. 50 | 320 1 18.6 | | 242.568 | |

| | | | | | | |
|----------|-----|----------------|----------------|------|-----|---------|
| 埋標型式 | 地 上 | 地 中 | 屋 上 | 標識番号 | 金属標 | NO. 178 |
| GPS測量による | | | | | | |

基準点成果表

(AREA = 8)

3級基準点 No.178

| | | | | | |
|---|---------|---------|---|------|--------------|
| | . . . " | | m | | |
| B | 34 37 | 40.4600 | | X | -152 156.588 |
| L | 138 8 | 44.6720 | | Y | -32 482.081 |
| N | 0 12 | 4.70 | | H | 23.048 |
| | | | | シオト高 | 39.509 |

| 視準点の名称 | 平均方向角 | 距離 | | 備考 | |
|----------|---------|---------------|---------------|------|-----------|
| | | 縮尺係数 | 真数 | | |
| ③ No.182 | . . . " | 112 48 18.3 | m 365.647 | | |
| 埋標型式 | 地上 | 地干 | 屋主 | 標識番号 | 標石 金属標 |
| GPS測量による | | | | | |
| NO.178 | | | | | |

No. 178

遠景



No.

近景



No.

<余白>

