
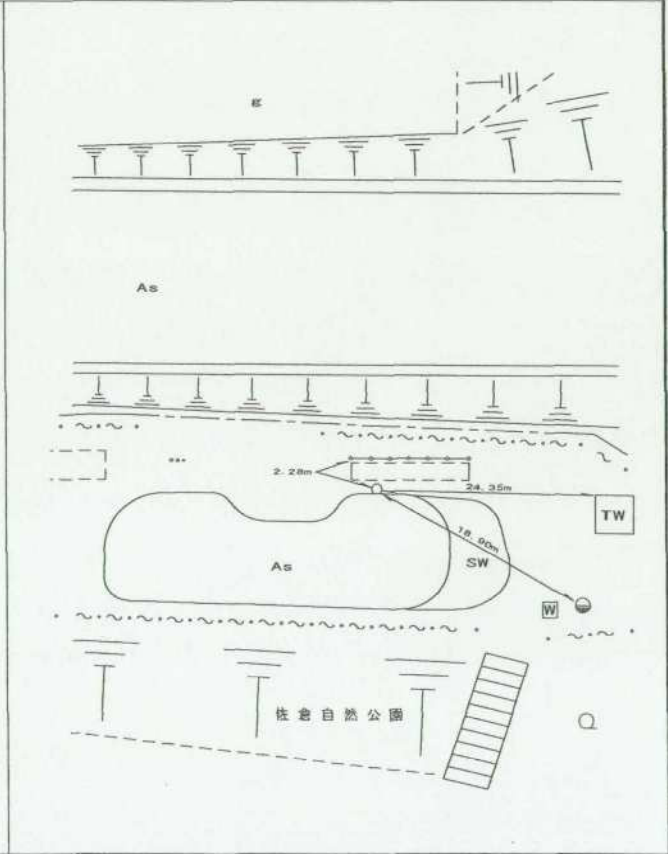


### 3 級 基 準 点 の 記

ふりがな 点 名	No 179	1/20万 図名	1/5万 図名	御 前 崎	公共 測 簿 第 40 号 用 紙
		御 前 崎			
選点番号		標識番号	No 179		
所在地	静岡県小笠郡浜岡町佐倉3903-1番地				
				地 目	公 園
所有者	佐倉財産区				
測標の種類	三脚	埋設法	地下		
選点年月日	平成 13 年 10 月 19 日	選点者	不二総合コンサルタント株式会社		
埋設年月日	平成 13 年 11 月 22 日	埋標者	不二総合コンサルタント株式会社		
観測年月日	平成 13 年 12 月 27 日	観測者	不二総合コンサルタント株式会社		
自動車到達地点	佐倉自然公園入口				
歩道状況	公園				
徒歩時間・距離	30m				
基準点周辺の状況	公園				
そ の 他					
備 考	平成 13 年 11 月 22 日 新設				
	柱石長 0.72m GPS測量による。(アンテナ高 3m)				

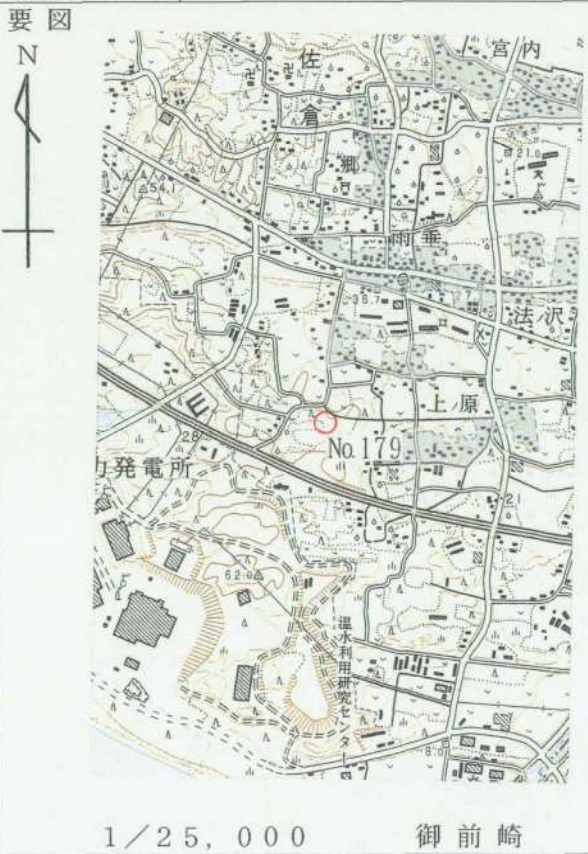

## 基準点成果表

( AREA = 8 )

### 3級基準点 NO. 179

	. . "				m
緯度	34 37 27.8365			X	-152 532.591
経度	138 9 20.9520			Y	-31 555.606
真北 方向角	0 11 44.03			H	45.36

視準点の名称	平均方向角	距 離		備 考		
		縮 尺 係 数	真 数			
③ NO. 177	. . "	0.999912	m			
	79 17 21.1		207.566			
③ NO. 182	248 35 52.7		328.972			
埋標型式	<del>地</del> — <del>上</del>	地 中	<del>屋</del> — <del>上</del>	標識番号	金属標	NO. 179
GPS測量による						

## 基準点成果表

( AREA = 8 )

### 3級基準点 No.179

<p>B 34 37 39.8284</p> <p>L 138 9 9.9317</p> <p>N 0 11 50.35</p>	<p style="text-align: right;">m</p> <p>X -152 178.288</p> <p>Y -31 838.792</p> <p>H 44.790</p> <p>ジ'木'高 39.520</p> <p>柱石長 0.720</p>
--	---

視準点の名称	平均方向角	距 離		備 考
		縮 尺 係 数	真 数	
	. . "		m	
① No.48	10 53 5.1	0.999912	447.774	
IV玄保	60 44 39.8		1571.935	
③ No.177	79 17 25.5		207.563	
埋標型式	<del>地</del> <del>上</del>	地 下	<del>屋</del> <del>上</del>	標識番号
				標 <del>石</del> <del>金属</del> 標
GPS測量による				
NO.179				





No. \_\_\_\_\_

NO. 179

03/04

遠景



No. \_\_\_\_\_

近景



No. \_\_\_\_\_