

3 級 基 準 点 の 記


ふりがな 点 名	No.180	1/20万 図名	1/5万 図名	御 前 崎	公共測簿第40号用紙
		御 前 崎			
選点番号		標識番号	No.180		
所在地	静岡県小笠郡浜岡町佐倉2785-1番地				
			地 目	公衆用道路	
所有者	浜 岡 町				
測標の種類	三脚	埋設法	地上		
選点年月日	平成 13 年 10 月 19 日	選点者	不二総合コンサルタント株式会社		
埋設年月日	平成 13 年 11 月 15 日	埋標者	不二総合コンサルタント株式会社		
観測年月日	平成 13 年 12 月 24 日	観測者	不二総合コンサルタント株式会社		
自動車到達地点	法の沢公民館から南へ550m 本点横				
歩道状況	_____				
徒歩時間・距離	_____				
基準点周辺の状況	畑 本点道路沿い				
そ の 他					
備 考	平成 13 年 11 月 15 日 新設				
	柱石長 0.000m GPS測量による。(アンテナ高 3m)				

要 図



1/25,000

御 前 崎

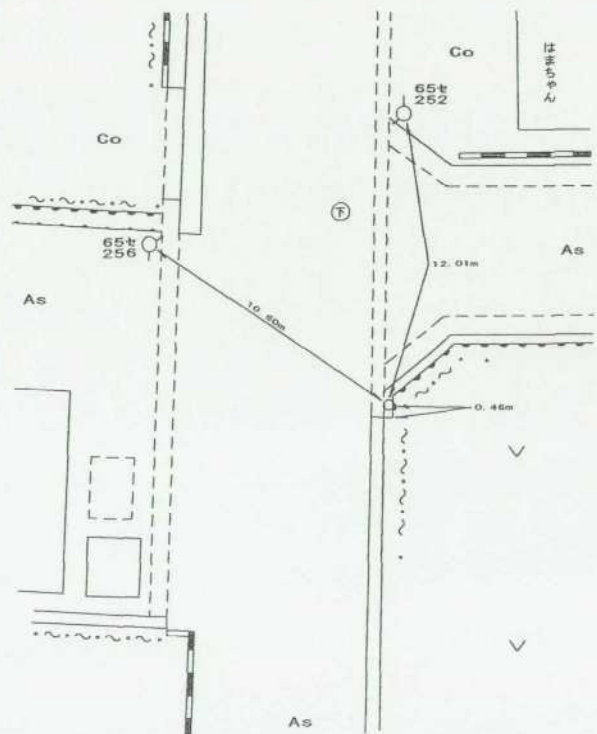

平成14年 2月 4日

調製

1157

基準点成果表

(AREA = 8)

3級基準点 NO. 180

	. , "				m
緯度	34 37	24.7748		X	-152 629.520
経度	138 9	51.2751		Y	-30 783.660
真北 方向角	0 11	26.78		H	22.37

視準点の名称	平均方向角	距 離		備 考
		縮 尺 係 数	真 数	
③ NO. 181	. , "	89 40 44.1	0.999912	m 202.433
③ NO. 187	177 40 0.3	321.542		
① NO. 49	351 45 57.0	318.815		
埋標型式	地 上	地 中	屋 上	標識番号 金属標
NO. 180				
GPS測量による				

基準点成果表

(AREA = . 8)

3級基準点 No.180

	. , "				m
B	34 37	36.7667	X	-152 275.252	
L	138 9	40.2515	Y	-31 066.872	
N	0 11	33.10	H	21.781	
			ジバト高	39.529	

視準点の名称	平均方向角	距 離		備 考
		縮 尺 係 数	真 数	
③ No.181	. , " 89 40 45.5	0.999912	m 202.421	

埋標型式	地 上	地 下	屋 上	標識番号	標 石 金属標	NO.180
GPS測量による						

No.

NO. 180

遠景



No.

近景



No.

<余白>

