

3 級 基 準 点 の 記


ふりがな 点 名	No.181	1/20万 図名	1/5万 図名	御 前 崎	公共 測 簿 第 40 号 用 紙
		御 前 崎			
選点番号		標識番号	No.181		
所在地	静岡県小笠郡浜岡町佐倉2586-1地先				
			地 目	公衆用道路	
所有者	浜 岡 町				
測標の種類	三脚	埋設法	地下		
選点年月日	平成 13 年 10 月 19 日	選点者	不二総合コンサルタント株式会社		
埋設年月日	平成 13 年 11 月 22 日	埋標者	不二総合コンサルタント株式会社		
観測年月日	平成 13 年 12 月 24 日	観測者	不二総合コンサルタント株式会社		
自動車到達地点	佐倉一区防災センターから南に250m 本点横				
歩道状況	_____				
徒歩時間・距離	_____				
基準点周辺の状況	東、宅地、西、畑 本点道路沿い				
そ の 他					
備 考	平成 13 年 11 月 22 日 新設				
	柱石長 0.72 m GPS測量による。(アンテナ高 3 m)				

要 図



1/25,000

御前崎

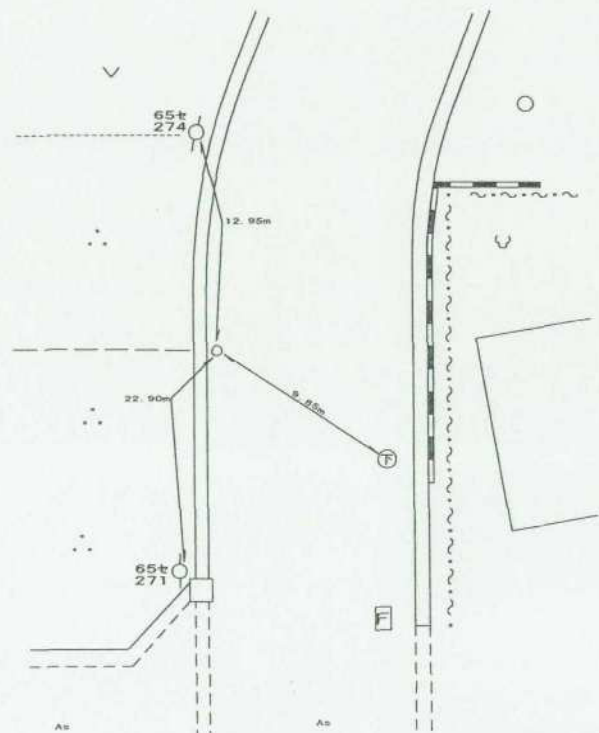

平成14年 2月 4日

調製

基準点成果表

(AREA = 8)

3級基準点 NO. 181

	. . "				m
緯度	34 37 24.8335			X	-152 628.386
経度	138 9 59.2226			Y	-30 581.248
真北 方向角	0 11 22.27			H	20.12

視準点の名称	平均方向角	距 離		備 考		
		縮 尺 係 数	真 数			
③ NO. 174	23 43 48.3	0.999912	278.934			
③ NO. 188	165 15 12.0		401.868			
③ NO. 180	269 40 44.1		202.433			
埋標型式	地 上	地 中	屋 上	標識番号	金属標	NO. 181

GPS測量による

基準点成果表

(AREA = 8)

3級基準点 No.181

	. , "				m
B	34 37	36.8255	X	-152 274.119	
L	138 9	48.1978	Y	-30 864.472	
N	0 11	28.59	H	19.541	
			ジオイド高	39.532	
			柱石長	0.720	

視準点の名称	平均方向角	距離		備考	
		縮尺係数	真数		
③ No.174	. , " 23 43 46.4	0.999912	m 278.928		
③ No.180	269 40 45.5		202.421		
埋標型式	地 上	地下	屋 上	標識番号	標 石 金属 標
GPS測量による					
NO.181					



No. _____

NO. 181

181 04

遠 景 景 張



No. _____

近 景 景 張



No. _____