


3 級 基 準 点 の 記

ふりがな 点 名	No.182	1/20万 図名	1/5万 図名	御 前 崎	✓	公 共 測 簿
		御 前 崎				
選点番号		標識番号	No.182		✓	第
所在地	静岡県小笠郡浜岡町佐倉4353-58地先				✓	40 号 用 紙
			地 目	公衆用道路	✓	
所有者	静 岡 県				✓	
測標の種類	三脚	埋設法	地上		✓	
選点年月日	平成 13 年 10 月 19 日	選点者	不二総合コンサルタント株式会社		✓	
埋設年月日	平成 13 年 11 月 14 日	埋標者	不二総合コンサルタント株式会社		✓	
観測年月日	平成 13 年 12 月 27 日	観測者	不二総合コンサルタント株式会社		✓	
自動車到達地点	浜岡原子力発電所入口交差点から東に350m 本点横				✓	
歩道状況	—————					
徒歩時間・距離	—————					
基準点周辺の状況	山林 本点道路沿い				✓	
そ の 他						
備 考	平成 13 年 11 月 14 日 新設				✓	
	柱石長 0.000 m GPS測量による。(アンテナ高 3 m)				✓	

要 図

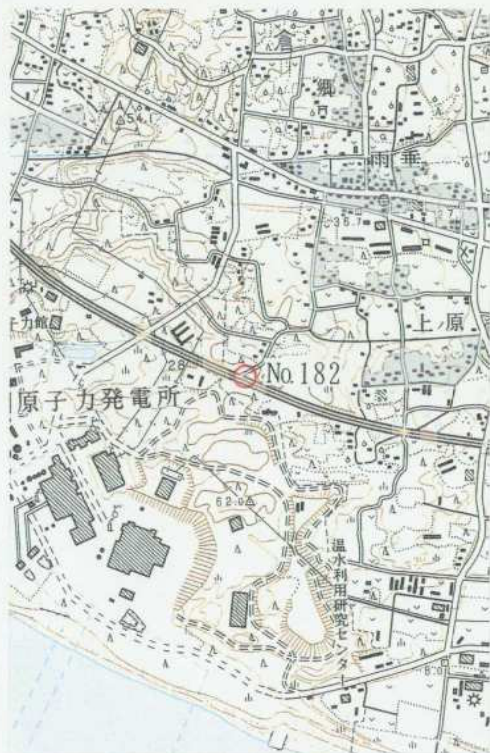

1/25,000

御 前 崎

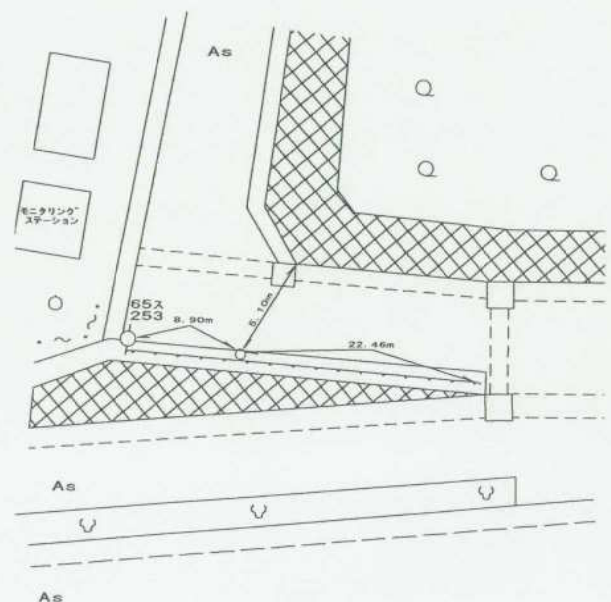


図 150 号

平成14年 2月 4日 調製

基準点成果表

(AREA = 8)

3級基準点 NO. 182

	° ' "				
緯度	34	37	23.9063	X	-152 652.626
経度	138	9	8.9429	Y	-31 861.867
真北 方向角	0	11	50.83	H	45.15

視準点の名称	平均方向角	距 離		備 考
		縮 尺 係 数	真 数	
③ NO. 179	68 35 52.7	0.999913	328.972	
Ⅲ 鞍掛山	182 47 26.8		399.091	
③ NO. 178	292 48 15.9		365.675	

埋標型式	地 上	地 中	屋 上	標識番号	金属標	NO. 182
------	-----	----------------	----------------	------	-----	---------

GPS測量による

基準点成果表

(AREA = 8)

3級基準点 No.182

					m
B	34	37	35.8991	X	-152 298.300
L	138	8	57.9240	Y	-32 145.047
N	0	11	57.15	H	44.570
				シオト高	39.512

視準点の名称	平均方向角	距離		備考		
		縮尺係数	真数			
③ No.178	292 48 18.3	0.999913	365.647			
埋標型式	地上	地中	屋上	標識番号	標石 金属標	No.182
GPS測量による						

No.

NO. 182

181 04

遠景



No.

近景



No.

<余白>

E-L

1811