


3 級 基 準 点 の 記

ふりがな 点 名	No.184	1/20万 図名	1/5万 図名	御 前 崎	公共 測 簿 第 40 号 用 紙
		御 前 崎			
選点番号		標識番号	No.184		
所在地	静岡県小笠郡浜岡町佐倉2436-7地先				
				地 目	堤
所有者	静 岡 県				
測標の種類	三脚	埋設法	地下		
選点年月日	平成 13 年 10 月 19 日	選点者	不二総合コンサルタント株式会社		
埋設年月日	平成 13 年 11 月 22 日	埋標者	不二総合コンサルタント株式会社		
観測年月日	平成 13 年 12 月 24 日	観測者	不二総合コンサルタント株式会社		
自動車到達地点	箴川橋から箴川右岸を北へ300m 本点横				
歩道状況	—————				
徒歩時間・距離	—————				
基準点周辺の状況	東、箴川、西、堆肥置き場				
その他					
備 考	平成 13 年 11 月 22 日 新設				
	柱石長 0.72 m GPS測量による。(アンテナ高 2.5 m)				

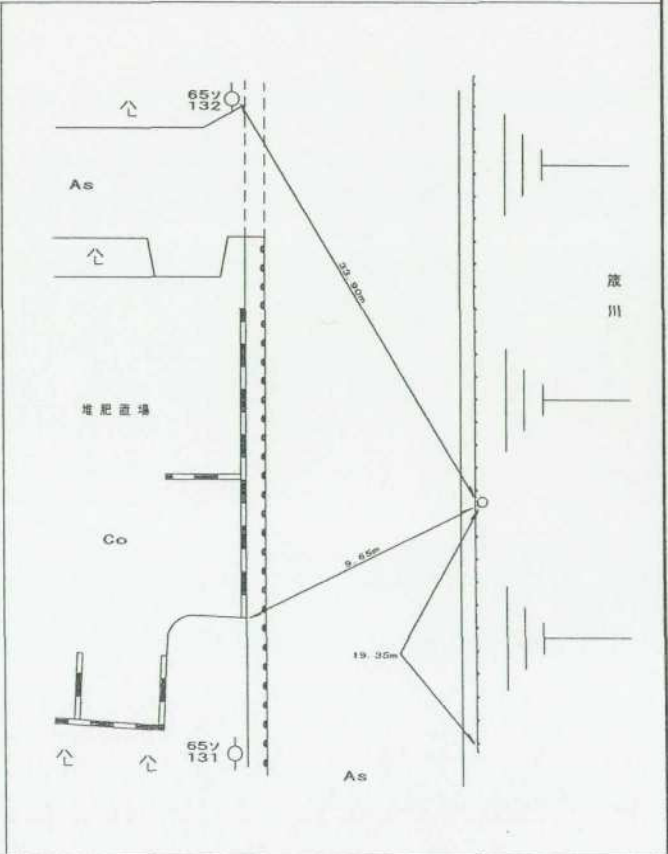

基準点成果表

(AREA = 8)

3級基準点 NO. 184

	° ' "				m
緯度	34	37	21.3660	X	-152 737.207
経度	138	10	23.1136	Y	-29 973.138
真北 方向角	0	11	8.67	H	8.01

視準点の名称	平均方向角	距 離		備 考		
		縮 尺 係 数	真 数			
③ NO. 190	178 23 12.7	0.999911	294.958			
①NO. 51	356 52 35.4		275.059			
埋標型式	地 — 上	地 中	屋 — 上	標識番号	金属標	NO. 184
GPS測量による						

基準点成果表

(AREA = 8)

3級基準点 No.184

	. . . "				m
B	34 37 33.3583	X	-152 382.962		
L	138 10 12.0854	Y	-30 256.405		
N	0 11 15.00	H	7.447		
		ジオイド高	39.538		
		柱石長	0.720		

視準点の名称	平均方向角	距 離		備 考
		縮 尺 係 数	真 数	
	. . . "			
③ No.190	178 23 18.0	0.999911	m 294.951	
① No.51	356 52 38.3		275.054	
埋標型式	地 上	地 下	屋 上	標識番号
			標 石	標 金 属 標
NO.184				
GPS測量による				

No.

NO. 184

881.08

遠景



No.

近景



No.



8811