
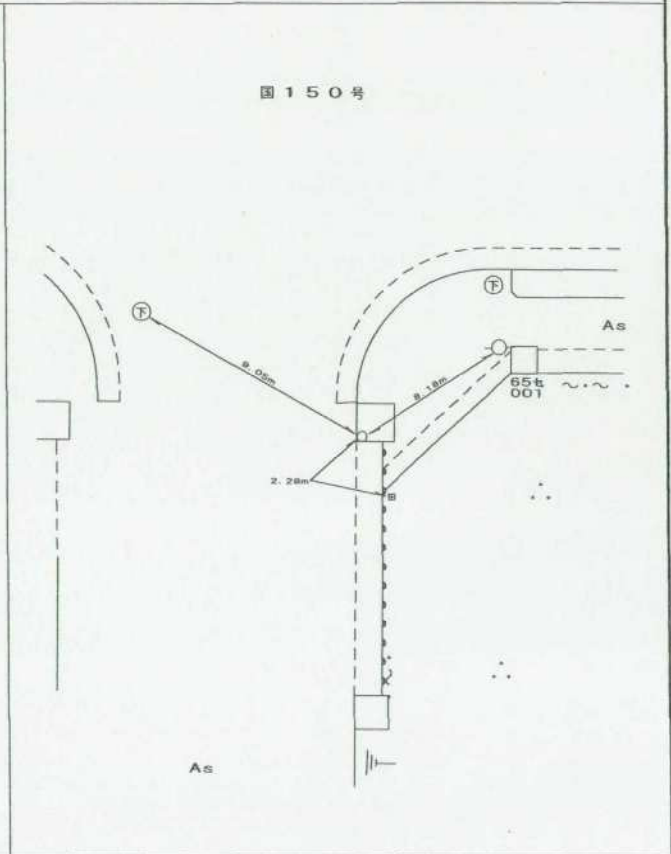


3 級 基 準 点 の 記

ふりがな 点 名	No.185	1/20万 図名	1/5万 図名	御 前 崎	公共 測 簿 第 40 号 用 紙
		御 前 崎			
選点番号		標識番号	No.185		
所在地	静岡県小笠郡浜岡町佐倉4106-7番地				
			地 目	公衆用道路	
所有者	浜 岡 町				
測標の種類	三脚	埋設法	地上		
選点年月日	平成 13 年 10 月 19 日	選点者	不二総合コンサルタント株式会社		
埋設年月日	平成 13 年 11 月 15 日	埋標者	不二総合コンサルタント株式会社		
観測年月日	平成 13 年 12 月 25 日	観測者	不二総合コンサルタント株式会社		
自動車到達地点	佐倉二区公民館から南に350m 本点横				
歩道状況	—————				
徒歩時間・距離	—————				
基準点周辺の状況	畑 本点道路沿い				
そ の 他					
備 考	平成 13 年 11 月 15 日 新設				
	柱石長 0.000 m GPS測量による。(アンテナ高 3 m)				

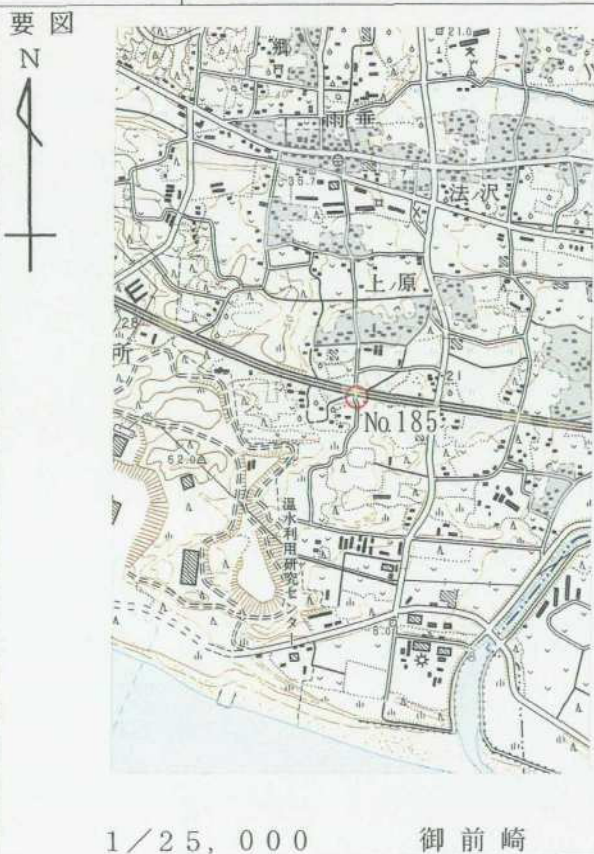

基準点成果表

(AREA = 8)

3 級基準点 NO. 185

	° ' "				m
緯度	34	37	17.3019	X	-152 857.810
経度	138	9	28.5996	Y	-31 361.939
真北 方向角	0	11	39.63	H	27.03

視準点の名称	平均方向角	距離		備考		
		縮尺係数	真数			
③ NO. 177	1 36 58.3	0.999912	363.969			
① NO. 52	101 14 52.3		406.517			
③ NO. 192	190 48 10.2		447.855			
埋標型式	地 上	地 中	屋 上	標識番号	金属標	NO. 185
GPS測量による						

基準点成果表

(AREA = 8)

3級基準点 No.185

	. , "				m
B	34 37	29.2951	X	-152 503.511	
L	138 9	17.5784	Y	-31 645.143	
N	0 11	45.95	H	26.440	
			シオト高	39.514	

視準点の名称	平均方向角	距離		備考	
		縮尺係数	真数		
③ No.177	1 37 7.3	0.999912	363.968		
③ No.183	57 9 48.0		365.187		
① No.52	101 15 0.2		406.517		
埋標型式	地上	地下	屋上	標識番号	標石 金属標
GPS測量による					
NO.185					



No. _____

NO. 185

081.04

遠景

景観



No. _____

近景

景観

No. _____



〈余白〉