

3 級 基 準 点 の 記


ふりがな 点 名	No.187	1/20万 図名	1/5万 図名	御 前 崎	公共 測 簿 第 40 号 用 紙
		御 前 崎			
選点番号		標識番号	No.187		
所在地	静岡県小笠郡浜岡町佐倉2887-8地先				
			地 目	公衆用道路	
所有者	静 岡 県				
測標の種類	三脚	埋設法	地上		
選点年月日	平成 13 年 10 月 19 日	選点者	不二総合コンサルタント株式会社		
埋設年月日	平成 13 年 11 月 15 日	埋標者	不二総合コンサルタント株式会社		
観測年月日	平成 13 年 12 月 25 日	観測者	不二総合コンサルタント株式会社		
自動車到達地点	浜岡原子力発電所入口交差点から東へ1400m 本点横				
歩道状況	_____				
徒歩時間・距離	_____				
基準点周辺の状況	宅地 本点道路沿い				
そ の 他					
備 考	平成 13 年 11 月 15 日 新設				
	柱石長 0.000m GPS測量による。(アンテナ高 3m)				

要 図



1/25,000

御 前 崎

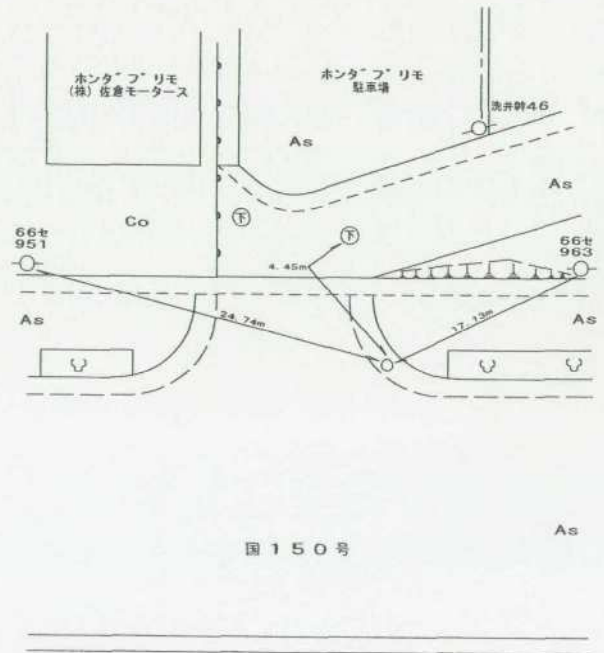

平成14年 2月 4日 調製

基準点成果表

(AREA = 8)

3 級基準点 NO. 187

緯度	34	37	14.3492	X	-152 950.767
経度	138	9	51.8310	Y	-30 770.571
真北 方向角	0	11	26.42	R	13.79

視準点の名称	平均方向角	距離		備考		
		縮尺係数 0.999912	真数			
③ NO. 188	102 47 35.4		299.057			
① NO. 52	274 3 29.8		193.196			
③ NO. 180	357 40 0.3		321.542			
埋標型式	地上	地中	屋上	標識番号	金属標	NO. 187
GPS測量による						

基準点成果表

(AREA = 8)

3級基準点 No.187

	. , "				m
B	34 37	26.3426	X	-152 596.489	
L	138 9	40.8077	Y	-31 053.784	
N	0 11	32.74	H	13.189	
			ジオイド高	39.521	

視準点の名称	平均方向角	距 離		備 考		
		縮 尺 係 数	真 数			
③ No.188	. , "	102 47 42.3	0.999912			
① No.52	. , "	274 3 36.6	299.045 193.190			
埋標型式	地 上	地 下	屋 上	標識番号	標 石 金 属 標	NO.187
GPS測量による						



No. NO. 187

遠景



No.

近景

E-L

〈余白〉

No.