
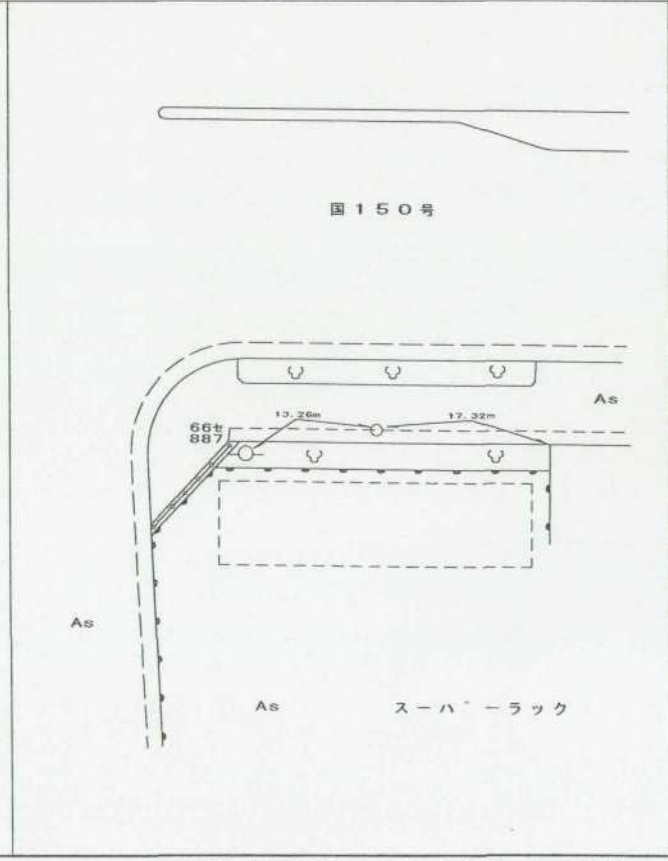


3 級 基 準 点 の 記

ふりがな 点 名	No.188	1/20万 図名	1/5万 図名	御 前 崎	公共 測 簿 第 40 号 用 紙
		御 前 崎			
選点番号		標識番号	No.188		
所在地	静岡県小笠郡浜岡町佐倉2991-2地先				
			地 目	公衆用道路	
所有者	静 岡 県				
測標の種類	三脚	埋設法	地上		
選点年月日	平成 13 年 10 月 19 日	選点者	不二総合コンサルタント株式会社		
埋設年月日	平成 13 年 11 月 15 日	埋標者	不二総合コンサルタント株式会社		
観測年月日	平成 13 年 12 月 24 日	観測者	不二総合コンサルタント株式会社		
自動車到達地点	箴川橋から西へ450m 本点横				
歩道状況	—————				
徒歩時間・距離	—————				
基準点周辺の状況	宅地 本点道路沿い				
そ の 他					
備 考	平成 13 年 11 月 15 日 新設				
	柱石長 0.000m GPS測量による。(アンテナ高 3m)				

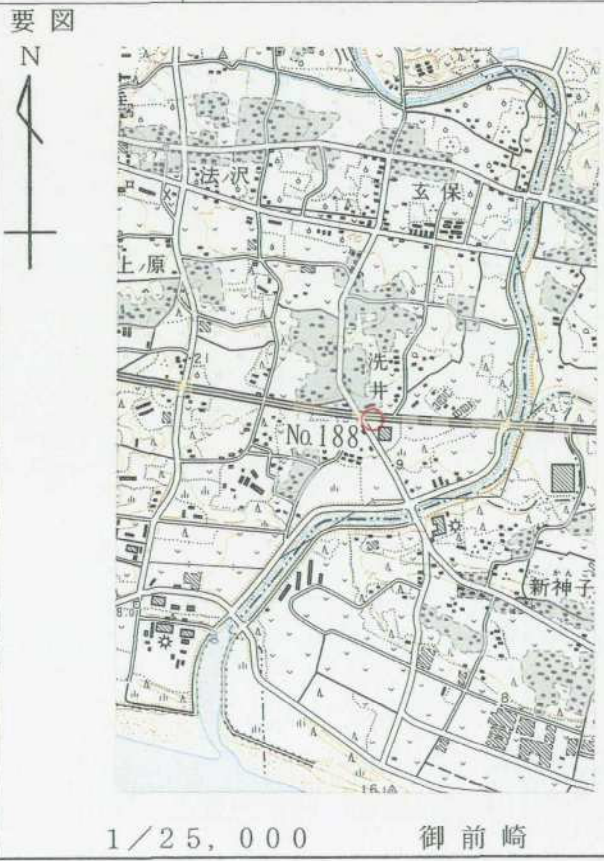

基準点成果表

(AREA = 8)

3 級基準点 NO. 188

	°	′	″		m
緯度	34	37	12.2314	X	-153 016.983
経度	138	10	3.2890	Y	-30 478.963
真北 方向角	0	11	19.89	H	9.31

視準点の名称	平均方向角	距 離		備 考
		縮 尺 係 数	真 数	
③ NO. 189	89 8 9.5	0.999911	273.699	
③ NO. 187	282 47 35.4		299.057	
③ NO. 181	345 15 11.9		401.868	
埋標型式	地 上 地 中 屋 上	標識番号	金属標	NO. 188
GPS測量による				

基準点成果表

(AREA = 8)

3級基準点 No.188

	. , "				m
B	34 37	24.2250	X	-152 662.711	
L	138 9	52.2643	Y	-30 762.191	
N	0 11	26.22	H	8.711	
			シボ高	39.523	

視準点の名称	平均方向角	距離		備考	
		縮尺係数	真数		
③ No.189	. , "	89 8 14.0	m 273.682		
③ No.194		214 51 42.8	436.237		
③ No.187		282 47 42.2	299.045		
埋標型式	地上	地下	屋上	標識番号	石 金属標
GPS測量による					
NO.188					

No.

NO. 188

遠景



No.

近景



〈余白〉

E-1