

3 級 基 準 点 の 記

ふりがな 点 名	No.189	1/20万 図名	1/5万 図名	御 前 崎	公共測簿第40号用紙
		御 前 崎			
選点番号		標識番号	NO.189		
所在地	静岡県小笠郡浜岡町佐倉3212-4地先				第40号用紙
			地 目	公衆用道路	
所有者	静 岡 県				40号用紙
測標の種類	三脚	埋設法	地上		
選点年月日	平成 13 年 10 月 19 日	選点者	不二総合コンサルタント株式会社		
埋設年月日	平成 13 年 11 月 15 日	埋標者	不二総合コンサルタント株式会社		
観測年月日	平成 13 年 12 月 24 日	観測者	不二総合コンサルタント株式会社		
自動車到達地点	(株)若杉組機材センター入口 本点横				40号用紙
歩道状況	_____				
徒歩時間・距離	_____				
基準点周辺の状況	宅地 本点道路沿い				40号用紙
その他					
備 考	平成 13 年 11 月 15 日 新設				40号用紙
	m 柱石長 0.000 GPS測量による。(アンテナ高 2.5 m)				

要 図



1/25,000

御 前 崎

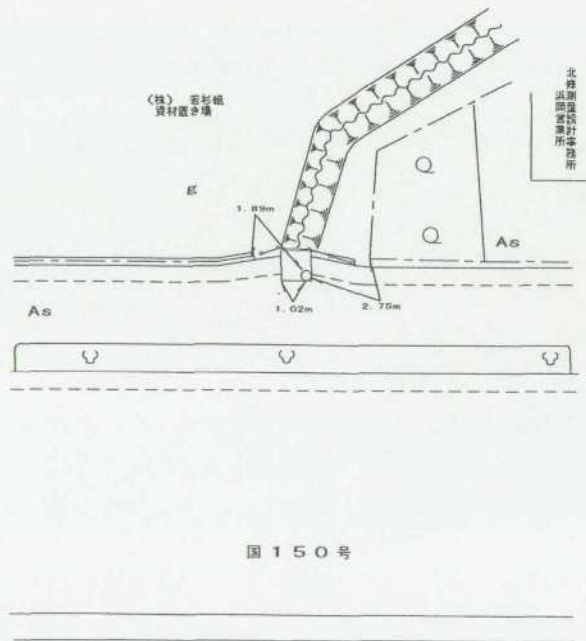


図 150 号

平成14年 2月 4日

調製

基準点成果表

(AREA = 8)

3 級基準点 NO. 189

	. . . "				
緯度	34 37 12.3945	X	-153 012.856	m	
経度	138 10 14.0325	Y	-30 205.319		
真北 方向角	0 11 13.79	H	8.97		

視準点の名称	平均方向角	距 離		備 考
		縮 尺 係 数	真 数	
③ NO. 190	94 33 24.1	0.999911	241.268	
① NO. 53	205 36 6.5		294.232	
③ NO. 188	269 8 9.5		273.699	

埋標型式	地 上	地 中	屋 上	標識番号	金属標	NO. 189
------	-----	----------------	----------------	------	-----	---------

GPS 測量による

基準点成果表

(AREA = 8)

3級基準点 No.189

	. , "				m
B	34 37	24.3882	X	-152 658.590	
L	138 10	3.0063	Y	-30 488.564	
N	0 11	20.11	H	8.372	
			シメ高	39.528	

視準点の名称	平均方向角	距 離		備 考
		縮 尺 係 数	真 数	
③ No.190	. , "	94 33 37.4	0.999911	m 241.239
③ No.188		269 8 14.0		273.682

埋標型式	地 上	地 中	屋 上	標識番号	標 石 金属標	NO.189
GPS測量による						



No. _____

NO. 189

091.06

遠景

景



No. _____

近景

景

E-C

< 余白 >

No. _____