

### 3 級 基 準 点 の 記


ふりがな 点 名	No.190	1/20万 図名	1/5万 図名	御 前 崎	公共 測 簿 第 40 号 用 紙
		御 前 崎			
選点番号		標識番号	No.190		
所在地	静岡県小笠郡浜岡町佐倉3082-1地先				
			地 目	公衆用道路	
所有者	浜 岡 町				
測標の種類	三脚	埋設法	地上		
選点年月日	平成 13 年 10 月 19 日	選点者	不二総合コンサルタント株式会社		
埋設年月日	平成 13 年 11 月 15 日	埋標者	不二総合コンサルタント株式会社		
観測年月日	平成 13 年 12 月 24 日	観測者	不二総合コンサルタント株式会社		
自動車到達地点	箆川橋東 本点横				
歩道状況	_____				
徒歩時間・距離	_____				
基準点周辺の状況	雑種地 本点道路沿い				
そ の 他					
備 考	平成 13 年 11 月 15 日 新設				
	柱石長 $0.000^m$ GPS測量による。(アンテナ高 2.5 m)				

要 図



1/25,000

御 前 崎

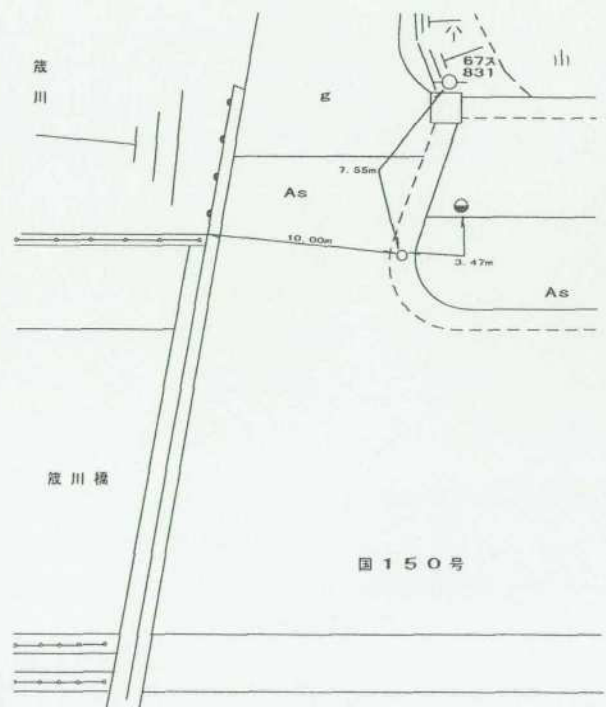

平成14年 2月 4日 調製

## 基準点成果表

( AREA = 8 )

### 3級基準点 NO. 190

	° ' "				Ⅲ
緯度	34	37	11.7978	X	-153 032.022
経度	138	10	23.4771	Y	-29 964.835
真北 方向角	0	11	8.42	H	9.52

視準点の名称	平均方向角	距 離		備 考		
		縮 尺 係 数	真 数			
Ⅲ 牛飼山	108 53 51.2	0.999911	632.076			
③ NO. 189	274 33 24.1		241.268			
③ NO. 184	358 23 12.6		294.958			
埋標型式	地 上	<del>地 中</del>	<del>屋 上</del>	標識番号	金属標	NO. 190
GPS測量による						

## 基準点成果表

( AREA = 8 )

### 3級基準点 No.190

	. , "			m	
B	34 37	23.7913		X	-152 677.769
L	138 10	12.4489		Y	-30 248.110
N	0 11	14.75		H	8.947
				シボ高	39.531

視準点の名称	平均方向角	距 離		備 考
		縮 尺 係 数	真 数	
③ No.189	274 33 37.4	0.999911	241.239	
③ No.184	358 23 18.0		294.951	
埋標型式	地 上	<del>地 下</del>	<del>量 主</del>	標識番号
				標 石 金 属 標

NO.190

GPS測量による

No.

NO. 190

遠景



No.

近景



〈余白〉

ERL