


3 級 基 準 点 の 記

ふりがな 点 名	No.193	1/20万 図名	1/5万 図名	御 前 崎	公共測簿第40号用紙
		御 前 崎			
選点番号		標識番号	No.193		
所在地	静岡県小笠郡浜岡町佐倉4281-1地先				
			地 目	公衆用道路	
所有者	浜 岡 町				
測標の種類	三脚	埋設法	地上		
選点年月日	平成 13 年 10 月 19 日	選点者	不二総合コンサルタント株式会社		
埋設年月日	平成 13 年 11 月 15 日	埋標者	不二総合コンサルタント株式会社		
観測年月日	平成 13 年 12 月 28 日	観測者	不二総合コンサルタント株式会社		
自動車到達地点	国道150号上ノ原交差点から南へ400m 本点横				
歩道状況	—————				
徒歩時間・距離	—————				
基準点周辺の状況	宅地 本点道路沿い				
そ の 他					
備 考	平成 13 年 11 月 15 日 新設				
	柱石長 0.000 m GPS測量による。(アンテナ高 3 m)				

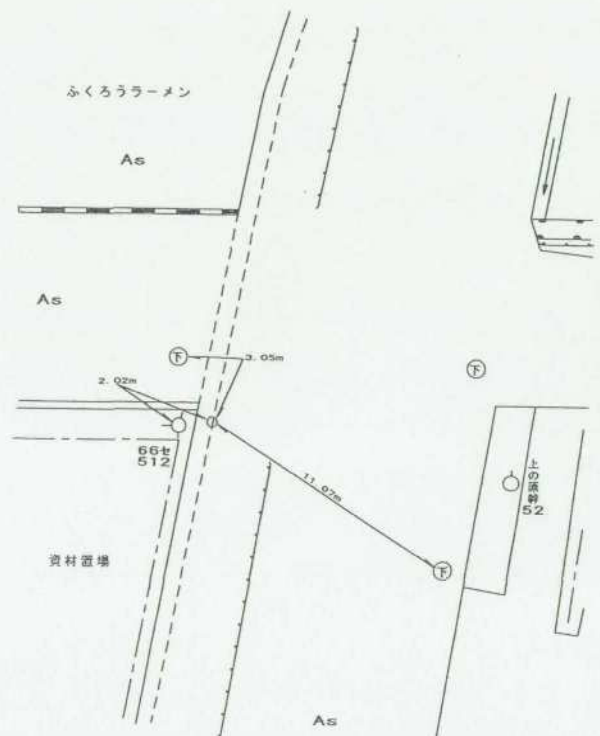

1/25,000 御前崎



平成14年 2月 4日 調製

基準点成果表

(AREA = 8)

3 級基準点 NO. 193

	. . "				m
緯度	34 37	2.0326		X	-153 328.748
経度	138 9	34.5218		Y	-31 212.698
真北 方向角	0 11	36.19		H	15.81

視準点の名称	平均方向角	距 離		備 考	
		縮 尺 係 数	真 数		
③ NO. 194	95 26 42.3	0.999912	486.621		
③ NO. 195	193 26 15.5		249.511		
③ NO. 192	277 35 13.6		235.256		
埋標型式	地 上	地 中	屋 上	標識番号	金属標
NO. 193					
GPS測量による					

基準点成果表

(AREA = 8)

3級基準点 No.193

	. . . "			m	
B	34 37	14.0277		X	-152 974.444
L	138 9	23.5006		Y	-31 495.904
N	0 11	42.51		H	15.194
				ジオイド高	39.504

視準点の名称	平均方向角	距離		備考	
		縮尺係数	真数		
③ No.194	. . . "	95 26 46.5	0.999912	m 486.622	
③ No.197		168 25 6.6		648.892	
③ No.195		193 26 11.0		249.512	
③ No.192		277 35 18.8		235.258	
埋標型式	地上	地下	屋上	標識番号	標石 金属標
GPS測量による					
NO.193					



No. _____

No. 193

遠景



No. _____

近景



No. _____

1200