

3 級 基 準 点 の 記


ふりがな 点 名	No.194	1/20万 図名	1/5万 図名	御 前 崎	公共 測 簿 第 40 号 用 紙
		御 前 崎			
選 点 番 号		標 識 番 号	No.194		
所 在 地	静岡県小笠郡浜岡町佐倉3367-9地先				
			地 目	堤	
所 有 者	静 岡 県				
測標の種類	三脚	埋設法	地下		
選点年月日	平成 13 年 10 月 19 日	選点者	不二総合コンサルタント株式会社		
埋設年月日	平成 13 年 11 月 22 日	埋標者	不二総合コンサルタント株式会社		
観測年月日	平成 13 年 12 月 25 日	観測者	不二総合コンサルタント株式会社		
自動車到達地点	小塩橋から箆川右岸を北へ300m 本点横				
歩 道 状 況	_____				
徒歩時間・距離	_____				
基準点周辺の状況	東、箆川 本点道路沿い				
そ の 他					
備 考	平成 13 年 11 月 22 日 新設				
	m				
	柱石長 0.72				
	GPS測量による。(アンテナ高 3 m)				

要 図



1/25,000

御 前 崎

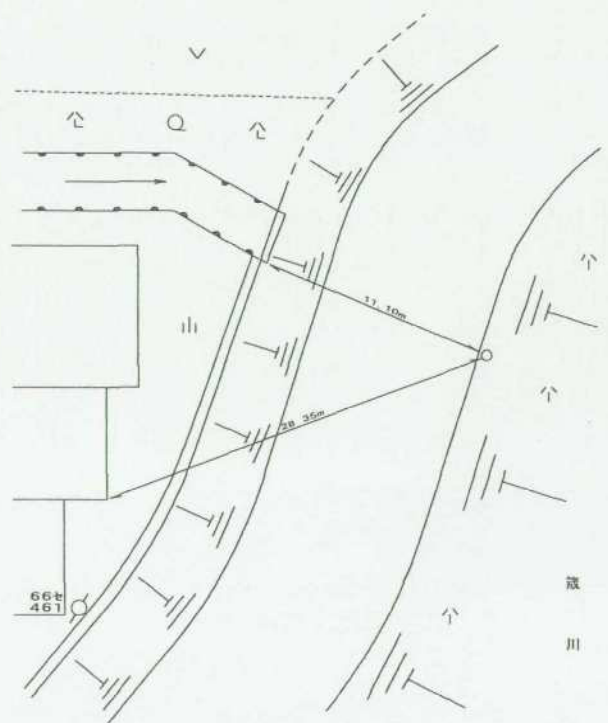

平成14年 2月 4日

調製

基準点成果表

(AREA = 8)

3 級基準点 NO. 194

	° ' "				m
緯度	34	37	0.5866	X	-153 374.921
経度	138	9	53.5454	Y	-30 728.315
真北 方向角	0	11	25.37	H	7.05

視準点の名称	平均方向角	距 離		備 考		
		縮 尺 係 数	真 数			
① NO. 53	76 16 0.5	0.999912	407.552			
③ NO. 196	213 59 0.1		361.339			
③ NO. 193	275 26 42.3		486.621			
③ NO. 191	323 10 27.6		314.129			
埋標型式	地 上	地 中	屋 上	標識番号	金属標	NO. 194
GPS 測量による						

基準点成果表

(AREA = 8)

3級基準点 NO. 194

	°	'	"		m
B	34	37	12.5952	X	-153 020.211
L	138	9	42.4202	Y	-31 014.132
N	0	11	31.75	H	7.541
				柱石長	0.720
				縮尺係数	0.999912

視準点の名称	平均方向角	距離	備考
NO. 196	° ' " 213 36 6.9	m 360.224	
埋標形式	地 上	地下 屋 上	標識番号 標 石 金 属 標 NO. 194

GNSS測量による

「この測量成果は、国土地理院長の助言を受けて得たものである。

(助言番号) 平29部公第118号

平成26年4月1日付 標高改定確認済

No. 194

遠景



No.

近景



No.

