
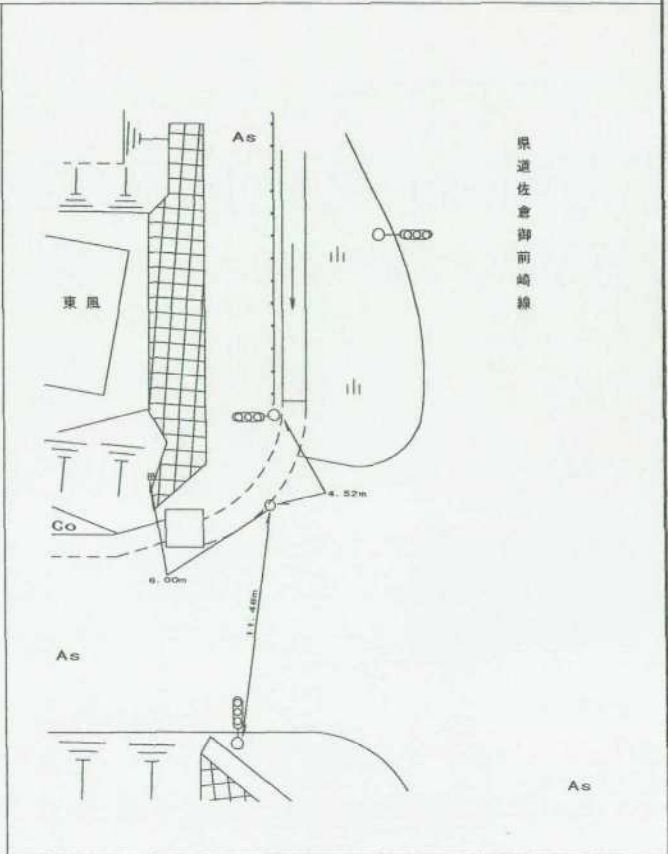


### 3 級 基 準 点 の 記

ふりがな 点 名	No.195	1/20万 図名	1/5万 図名	御 前 崎	公共 測 簿 第 40 号 用 紙
		御 前 崎			
選点番号		標識番号	No.195		
所在地	静岡県小笠郡浜岡町佐倉4392-7地先				
			地 目	公衆用道路	
所有者	浜 岡 町				
測標の種類	三脚	埋設法	地上		
選点年月日	平成 13 年 10 月 19 日	選点者	不二総合コンサルタント株式会社		
埋設年月日	平成 13 年 11 月 15 日	埋標者	不二総合コンサルタント株式会社		
観測年月日	平成 13 年 12 月 28 日	観測者	不二総合コンサルタント株式会社		
自動車到達地点	小塩橋から西へ300m 本点横				
歩道状況	_____				
徒歩時間・距離	_____				
基準点周辺の状況	宅地 本点道路沿い				
そ の 他					
備 考	平成 13 年 11 月 15 日 新設				
	柱石長 0.000m GPS測量による。(アンテナ高 3m)				

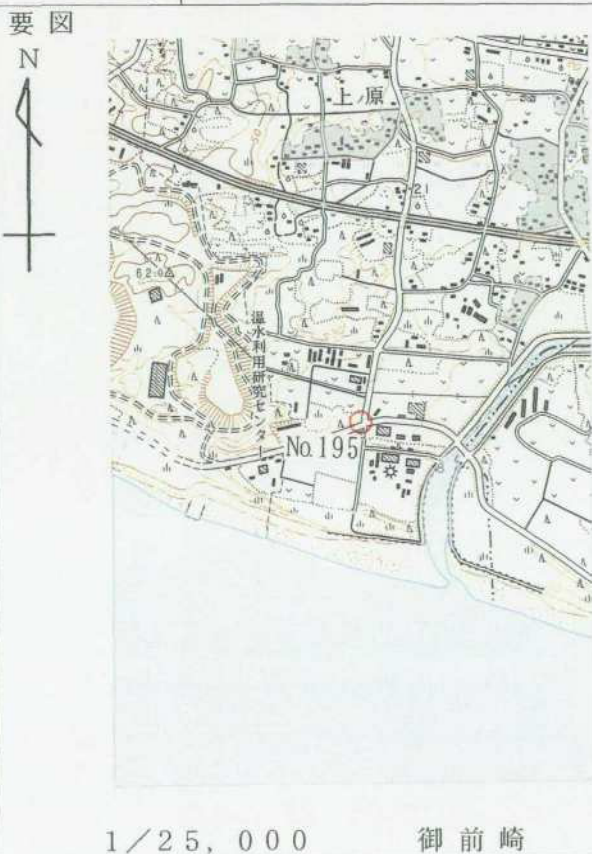

## 基準点成果表

( AREA = 8 )

### 3 級基準点 NO. 195

	. . . "				m
緯度	34 36 54.1501				X -153 571.408
経度	138 9 32.2777				Y -31 270.676
真北 方向角	0 11 37.43				H 10.93

視準点の名称	平均方向角	距 離		備 考
		縮 尺 係 数	真 数	
③ NO. 193	. . . "	0.999912	m	
① NO. 54	13 26 15.5 219 43 4.0	249.511	391.388	

埋標型式	地 上	<del>地 中</del>	<del>屋 上</del>	標識番号	金属標	NO. 195
------	-----	----------------	----------------	------	-----	---------

GPS 測量による

## 基準点成果表

( AREA = 8 )

### 3級基準点 No.195

	. . . "				m
B	34 37	6.1458	X	-153 217.105	
L	138 9	21.2571	Y	-31 553.877	
N	0 11	43.75	H	10.304	
			シオト高	39.496	

視準点の名称	平均方向角	距 離		備 考
		縮 尺 係 数	真 数	
③ No.193	. . . "	13 26 11.0	0.999912	m 249.512

埋標型式	地 上	<del>地 下</del>	<del>屋 上</del>	標識番号	<del>標 石</del> 金属標	NO.195
GPS測量による						



No. \_\_\_\_\_

NO. 195

001 00

遠景

景



No. \_\_\_\_\_

近景

景

E.L

< 景 日 >

No. \_\_\_\_\_