

3 級 基 準 点 の 記


ふりがな 点 名	No.196	1/20万 図名	1/5万 図名	御 前 崎	公共測簿第40号用紙
		御 前 崎			
選点番号		標識番号	No.196		
所在地	静岡県小笠郡浜岡町佐倉4426-4番地				
			地 目	公衆用道路	
所有者	浜 岡 町				
測標の種類	三脚	埋設法	地上		
選点年月日	平成 13 年 10 月 19 日	選点者	不二総合コンサルタント株式会社		
埋設年月日	平成 13 年 11 月 15 日	埋標者	不二総合コンサルタント株式会社		
観測年月日	平成 13 年 12 月 28 日	観測者	不二総合コンサルタント株式会社		
自動車到達地点	小塩橋東 本点横				
歩道状況	—————				
徒歩時間・距離	—————				
基準点周辺の状況	西、箴川 本点道路沿い				
そ の 他					
備 考	平成 13 年 11 月 15 日 新設				
	柱石長 0.000 m GPS測量による。(アンテナ高 2 m)				

要 図



1/25,000

御 前 崎

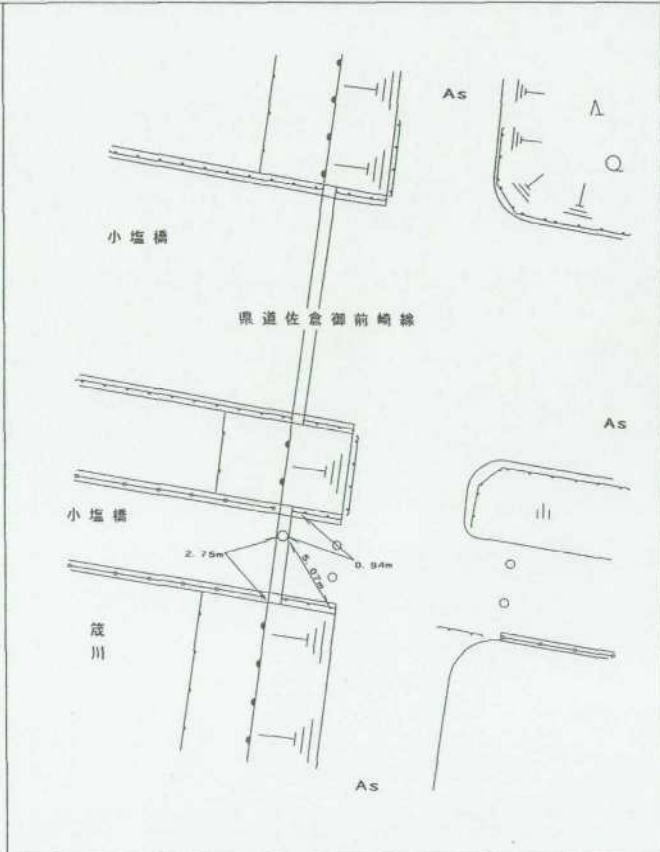

平成14年 2月 4日

調製

基準点成果表

(AREA = 8)

3級基準点 NO. 196

	. , "				m
緯度	34 36	50.8405		X	-153 674. 517
経度	138 9	45.6558		Y	-30 930. 269
真北 方向角	0 11	29.81		H	8.56

視準点の名称	平均方向角	距 離		備 考	
		縮 尺 係 数	真 数		
③ NO. 194	33 59 0.0	0.999912	361.339		
③ NO. 197	207 42 0.0		327.403		
埋標型式	地 上	地 中	屋 上	標識番号	金属標
NO. 196					

GPS測量による

基準点成果表

(AREA = 8)

3級基準点 No.196

	. , "				m
B	34 37	2.8369	X	-153 320.218	
L	138 9	34.6343	Y	-31 213.470	
N	0 11	36.13	H	7.925	
			シボ高	39.499	

視準点の名称	平均方向角	距 離		備 考	
		縮 尺 係 数	真 数		
③ No.197	. , " 207 41 58.8	0.999912	m 327.398		
埋標型式	地 上	地 下	屋 上	標識番号	標 石 金属標
GPS測量による					
NO. 196					

No. 196

遠景



近景



〈余白〉

←E.L