
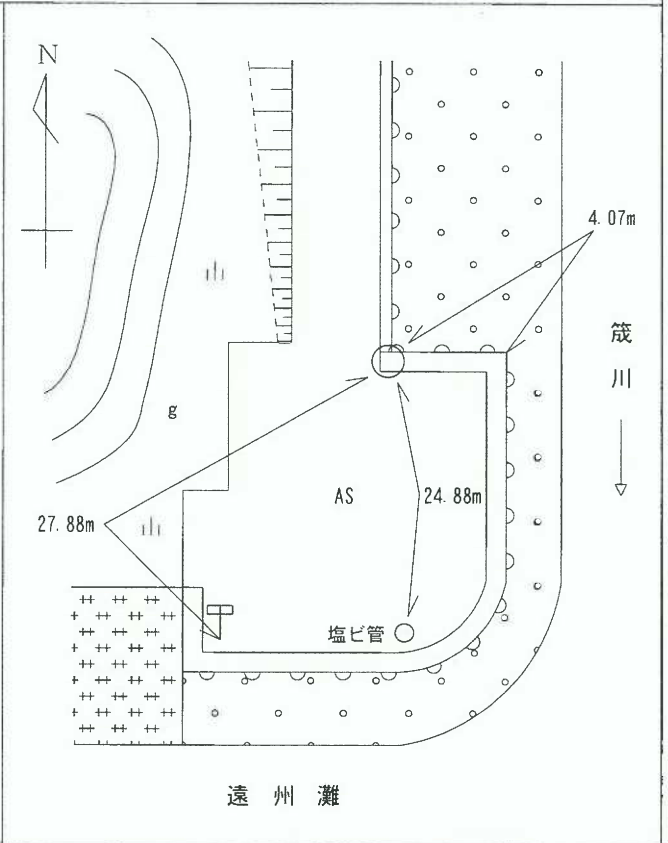


3 級 基 準 点 の 記

ふりがな 点 名	No. 197	1 / 20万 図名	1 / 5万 図名	御 前 崎
		御 前 崎		
選点番号		標識番号	金属標 NO. 197	
所在地	静岡県御前崎市佐倉 4 4 2 6 - 9 0			
			地 目	雑種地
所有者	国土交通省			
測標の種類	金属標	埋設法	地 上	
選点年月日	平成 30 年 11 月 13 日	選点者	不二総合コンサルタント株式会社	
埋設年月日	平成 30 年 12 月 20 日	埋標者	不二総合コンサルタント株式会社	
観測年月日	平成 30 年 12 月 21 日	観測者	不二総合コンサルタント株式会社	
自動車到達地点	小塩橋から菟川右岸を南へ400m 本点横			
歩道状況	_____			
徒歩時間・距離	_____			
基準点周辺の状況	東、菟川 本点は右岸堤防の上			
その他				
備 考	平成 30 年 12 月 20 日 再設 平成26年4月1日付 標高改定確認済 柱石長 0.09 m GNSS測量による。(アンテナ高 1.640 m)			

公共測簿第40号用紙

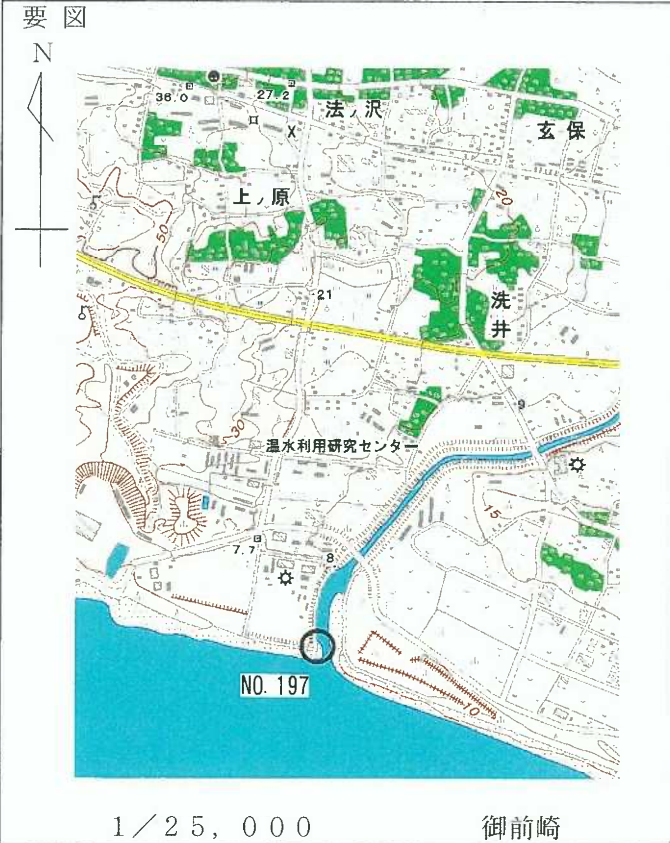

基準点成果表

(AREA = 8) ✓✓

3級基準点 No. 197

	°	′	″						
B	34	36	54.1945	X	-153	586.022	m		
L	138	9	29.0338	Y	-31	357.034			
N	0	11	39.27	H		7.472			
					柱石長	0.090			
					縮尺係数	0.999912			

視準点の名称	平均方向角	距離	備考
	° ' ''	m	
埋標形式	地上 ✓ 地下 屋上	標識番号	標石 存 金属標 ✓ No. 197 ✓

GNSS測量による ✓✓
 「この測量成果は、国土地理院長の助言を受けて得たものである。✓
 (助言番号) 平30部公第336号」 ✓✓
 平成26年4月1日付 標高改定確認済 ✓✓



3級基準点 No. 197 近景



3級基準点 No. 197 遠景