


3 級 基 準 点 の 記

ふりがな 点 名	No.199	1/20万 図名	1/5万 図名	御 前 崎	公共測簿第40号用紙
		御 前 崎			
選点番号		標識番号	金属標 No.199		
所在地	静岡県小笠郡浜岡町門屋180-1地先				
			地 目	用悪水路	
所有者	浜 岡 町				
測標の種類	—————		埋設法	地上	
選点年月日	平成 14 年 7 月 4 日	選点者	不二総合コンサルタント株式会社		
埋設年月日	平成 14 年 8 月 5 日	埋標者	不二総合コンサルタント株式会社		
観測年月日	平成 14 年 11 月 21 日	観測者	不二総合コンサルタント株式会社		
自動車到達地点	木村鋳造所から東へ400m 本点横				
歩道状況	—————				
徒歩時間・距離	—————				
基準点周辺の状況	水田				
そ の 他					
備 考	平成 14 年 8 月 5 日 新設				
	柱石長 0.000m GPS測量による。(アンテナ高 3m)				

要 図



1/25,000 千 浜

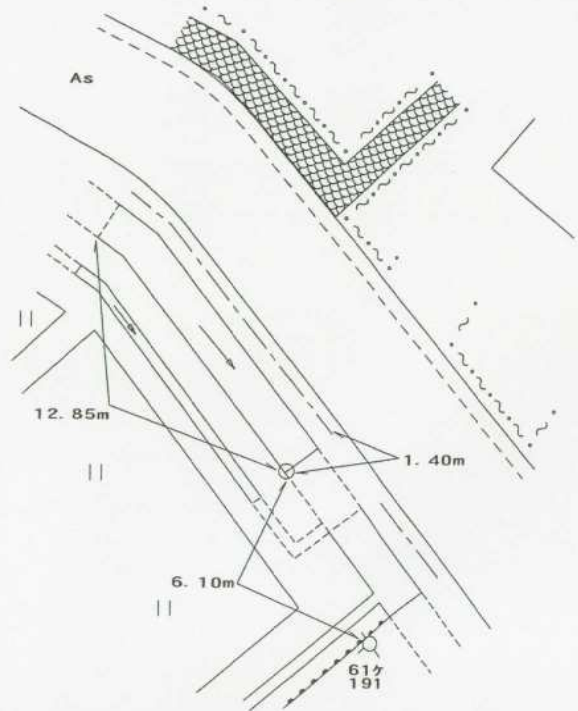

基準点成果表

(AREA = 8) .

3 級基準点 No.199

	. , "				m
B	34 39	43.9857 ✓	X	-148 338.533 ✓	
L	138 6	38.4222 ✓	Y	-35 682.927 ✓	
N	0 13	17.14 ✓	H	16.888 ✓	
			シオト高	39.571 ✓	

視準点の名称	平均方向角	距離		備考		
		縮尺係数	真数			
③ No.198	. , " 295 16 4.7 ✓	0.999916 ✓	m 391.524 ✓			
埋標型式	地 上	地 下	屋 上	標識番号	標 石 金属標	NO. 199
GPS測量による						

No.

NO. 199

遠景



No.

近景



No.

〈余白〉

E-L