


1 級 基 準 点 の 記

ふりがな 点 名	No.12	1/20万 図名	1/5万 図名	掛 川
		静 岡		
選点番号		標識番号	No.12	
所在地	静岡県小笠郡浜岡町上朝比奈1059-2番地			
			地 目	山林
所有者	静岡県小笠郡浜岡町下朝比奈156-1番地			
	しかみ慶雲 代理 谷口良和			
測標の種類	三脚	埋設法	地下	
選点年月日	平成 11 年 2 月 5 日	選点者	不二総合コンサルタント株式会社	
埋設年月日	平成 12 年 1 月 17 日	埋標者	不二総合コンサルタント株式会社	
観測年月日	平成 12 年 12 月 7 日	観測者	不二総合コンサルタント株式会社	
自動車到達地点	諏訪橋より東南へ 100m			
歩道状況	—————			
徒歩時間・距離	—————			
基準点周辺の状況	西側に農村公園あり			
その他	—————			
備 考	平成 12 年 1 月 17 日 新設			
	柱石長 0.72m GPS測量による。(アンテナ高 3m)			

公共測簿第40号用紙

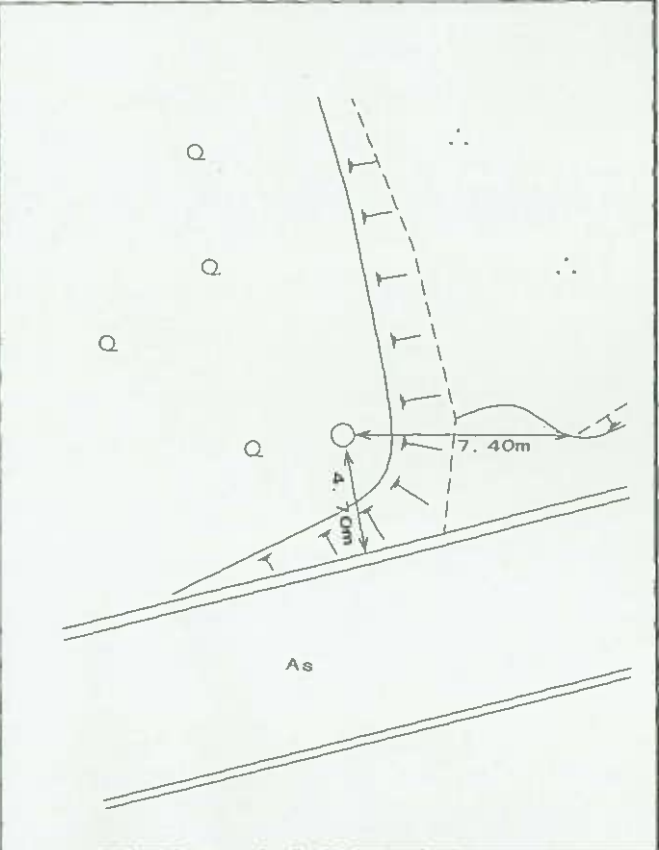

平成13年 3月 16日 調製

基準点成果表

(AREA = 8)

1 級基準点 NO. 12

緯度	34	40	19.1241	X	-147 258.682
経度	138	9	59.2043	Y	-30 563.940
真北 方向角	0	11	23.11	H 柱石長	58.17 0.72

視準点の名称	平均方向角	距離		備考
		縮尺係数	真数	
		0.999912	m	
① NO. 6	10 59 49.8		1016.611	
① NO. 9	67 3 57.0		1065.798	
① NO. 11	273 20 53.9		626.590	
埋標型式	地 上	地 中	地 上	標識番号
				標 石
				NO. 12

GPS測量による

直接水準 57.893

基準点成果表

(AREA = 8)

1 級基準点 NO. 12

	. , "				m
B	34 40	31.1014	X	-146 904.300	
L	138 9	48.1847	Y	-30 846.868	
N	0 11	29.44	H	57.739	
			シオト高	39.692	
			柱石長	0.720	

視準点の名称	平均方向角	距 離		備 考		
		縮 尺 係 数	真 数			
① NO. 6	. , "	10 59 50.7	0.999912	m 1016.632		
① NO. 18	. , "	223 29 43.3		748.844		
① NO. 11	. , "	273 20 36.2		626.572		
埋標型式	地 上	地 下	屋 上	標識番号	標 石 金属標	NO. 12

GPS測量による

No. _____

No. 1 2

遠 景



No. _____

近 景



No. _____

