


1 級 基 準 点 の 記

ふりがな 点 名	No.25	1/20万 図名	1/5万 図名	御 前 崎
		御 前 崎		
選点番号		標識番号	No.25	
所在地	静岡県小笠郡浜岡町門屋715-5番地			地 目 公衆用道路
所有者	浜 岡 町			
測標の種類	三脚	埋設法	地上	
選点年月日	平成 11 年 2 月 10 日	選点者	不二総合コンサルタント株式会社	
埋設年月日	平成 12 年 1 月 24 日	埋標者	不二総合コンサルタント株式会社	
観測年月日	平成 12 年 12 月 21 日	観測者	不二総合コンサルタント株式会社	
自動車到達地点	門屋公民館から北西へ 1100m			
歩道状況	—————			
徒歩時間・距離	—————			
基準点周辺の状況	茶畑			
その他	—————			
備 考	平成 12 年 1 月 24 日 新設			
	柱石長 0.000m GPS測量による。(アンテナ高 2m)			

公共測簿第40号用紙

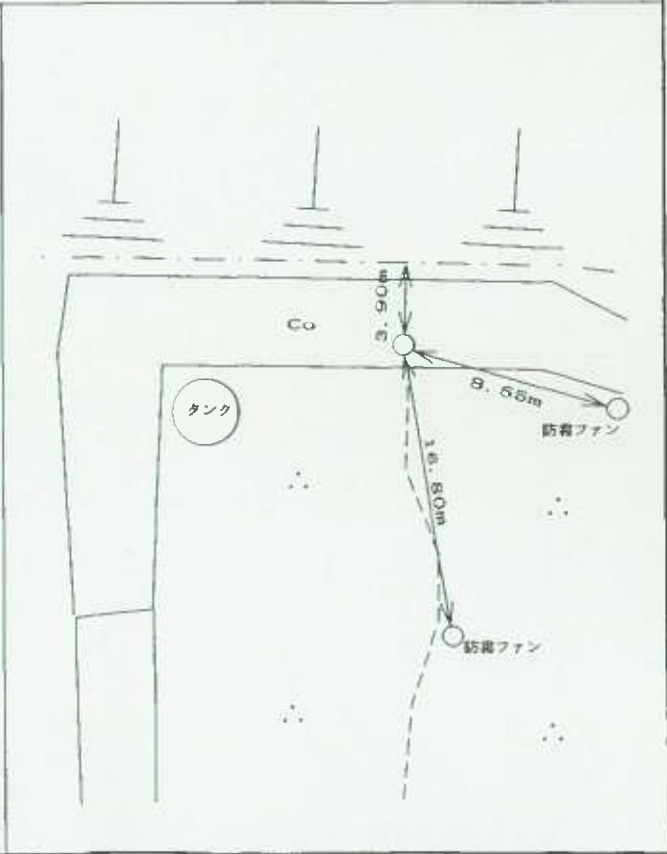

平成13年 3月 16日 調製

基準点成果表

(AREA = 8)

1 級基準点 NO. 25

緯度	34	39	29.8188	X	-148 757.895 ^m
経度	138	6	23.2794	Y	-36 065.856
真北 方向角	0	13	25.67	H	80.80

視準点の名称	平均方向角	距離		備考		
		縮尺係数	真数 ^m			
IV 木ヶ谷	70 6 22.3	0.999916	874.633			
① NO. 29	133 20 16.8		819.522			
IV 高松山	222 34 27.6		1005.273			
II 河東村	313 25 5.7		1011.364			
埋標型式	地上	地中	屋上	標識番号	金属標	NO. 25

GPS測量による

基準点成果表

(AREA = 8)

1 級基準点 NO. 25

	" . , .		m		
B	34 39	41.7921	X	-148 403.628	
L	138 6	12.2797	Y	-36 348.762	
N	0 13	31.99	H	80.387	
			シメ高	39.556	

視準点の名称	平均方向角	距 離		備 考
		縮 尺 係 数	真 数	
IV木ヶ谷	70 6 25.7	0.999916	874.628	
① NO. 29	133 20 20.7		819.483	
II河東村	313 25 17.1		1011.301	

埋標型式	地 上	地 下	屋 上	標識番号	石 標 金属標	NO. 25
GPS測量による						



No. _____

No 25

遠景



No. _____

近景



No. _____