


# 1 級 基 準 点 の 記

ふりがな 点 名	No.34	1/20万 図名	1/5万 図名	御 前 崎
		御 前 崎		
選点番号	標識番号	No.34		
所在地	静岡県小笠郡浜岡町比木4229-7番地			
所有者	静岡県小笠郡浜岡町比木3749番地			地 目
	植田三郎			
測標の種類	三脚	埋設法	地上	
選点年月日	平成 11 年 2 月 16 日	選点者	不二総合コンサルタント株式会社	
埋設年月日	平成 12 年 1 月 22 日	埋標者	不二総合コンサルタント株式会社	
観測年月日	平成 12 年 11 月 27 日	観測者	不二総合コンサルタント株式会社	
自動車到達地点	大兼配水場より東へ 200m			
歩道状況	——			
徒歩時間・距離	——			
基準点周辺の状況	北側道路法 南茶畑			
その他	——			
備 考	平成 12 年 1 月 22 日 新設 柱石長 0.000 GPS測量による。(アンテナ高 2 m)			

公共測簿第40号用紙

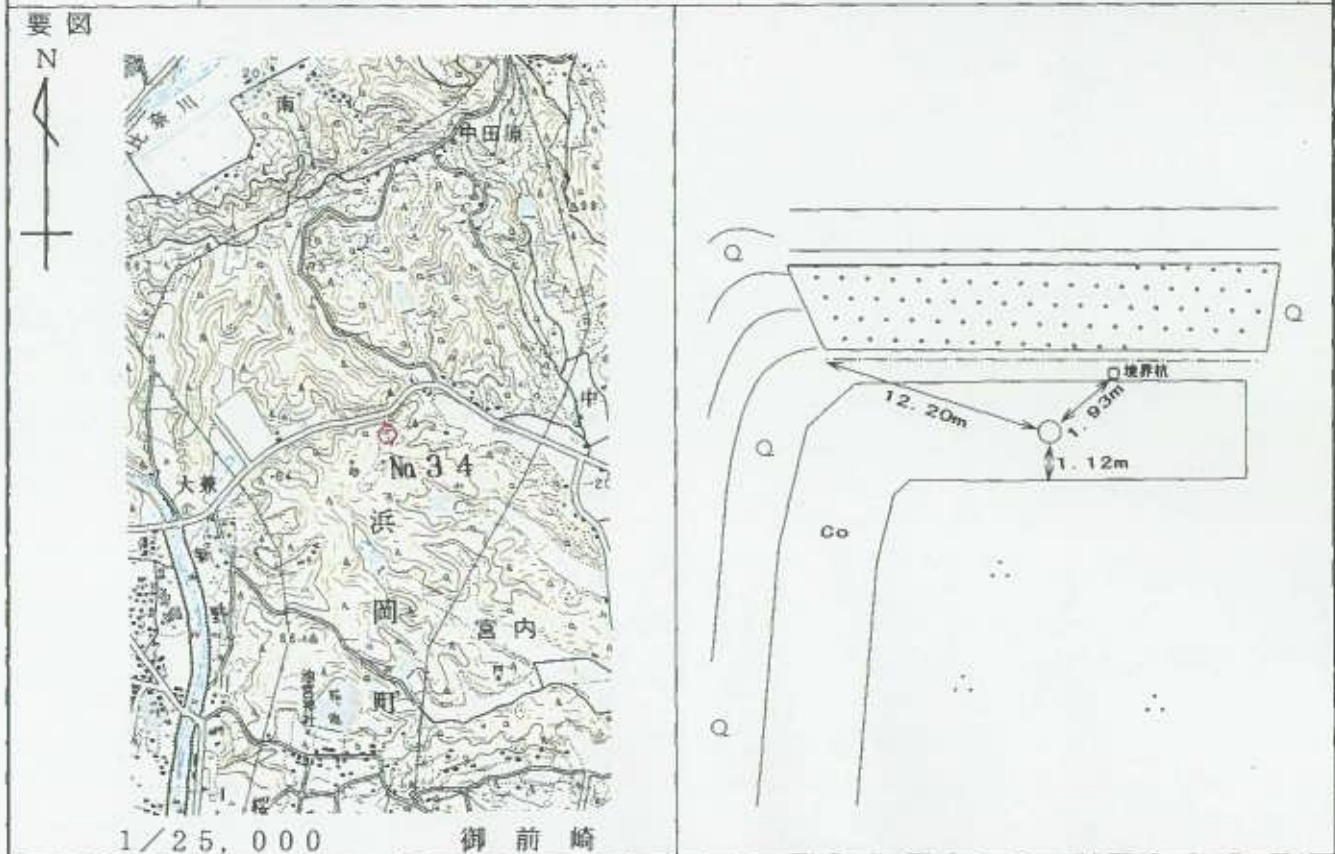

## 基準点成果表

( AREA = 8 )

### 1 級基準点 NO. 34

	. . "				m
緯度	34 38	48.4612		X	-150 046.673
経度	138 8	58.5600		Y	-32 117.246
真北 方向角	0 11	57.15		H	86.43

視準点の名称	平均方向角	距 離		備 考		
		縮 尺 係 数	真 数			
	. . "					
IV 中田原	40 52 34.0	m 983.655				
① NO. 35	100 22 58.9	1110.064				
III 池之山	199 22 48.6	706.319				
IV 宇洞	303 34 37.6	1038.122				
埋標型式	地 上	<del>地 中</del>	<del>屋 上</del>	標識番号	金属標	NO. 34

GPS 測量による

## 基準点成果表

( AREA = 8 ) .

### 1 級基準点 NO. 34 .

	. , "			m	
B	34 39	0.4420	X	-149 692.430	
L	138 8	47.5427	Y	-32 400.326	
N	0 12	3.48	H	86.020	
			シオト高	39.585	

視準点の名称	平均方向角	距 離		備 考
		縮 尺 係 数	真 数	
IV中田原 .	. , "	40 52 33.6	m 0.999913	983.654
① NO. 35 .	. , "	100 22 58.8	m	1110.036
III池之山 .	. , "	199 22 56.6	m	706.288

埋標型式	地 上	<del>地 下</del>	<del>屋 上</del>	標識番号	<del>石</del> 金属標	NO. 34 .
------	-----	----------------	----------------	------	------------------	----------

GPS測量による

No. \_\_\_\_\_

No 34

遠景



No. \_\_\_\_\_

近景



No. \_\_\_\_\_

