
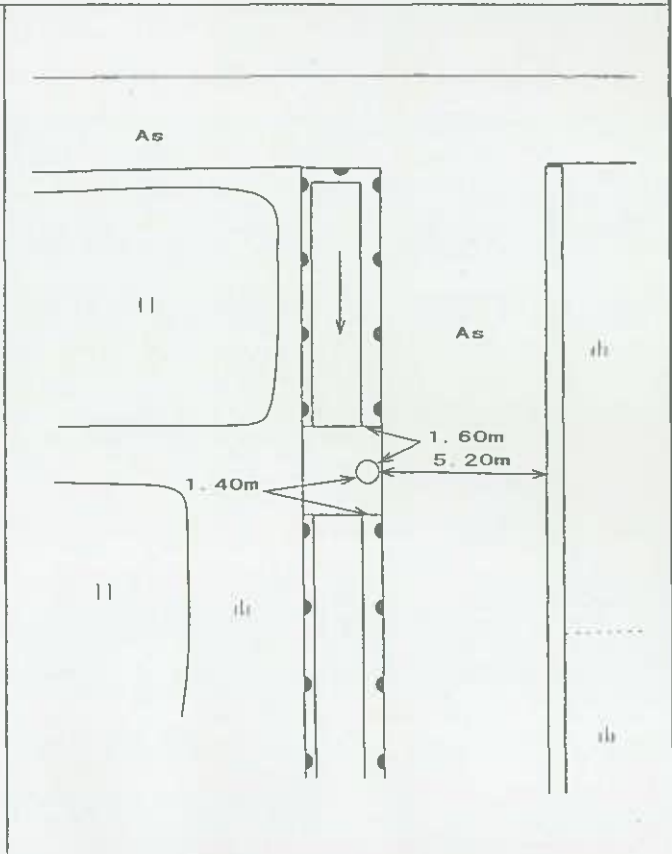


1 級 基 準 点 の 記

ふりがな 点 名	No.36	1/20万 図名	1/5万 図名	御 前 崎
		御 前 崎		
選点番号		標識番号	No.36	
所在地	静岡県小笠郡浜岡町合戸1773-1番地			
			地 目	畑
所有者	静岡県小笠郡浜岡町合戸1082番地			
	増田作平			
測標の種類	三脚	埋設法	地上	
選点年月日	平成 11 年 2 月 17 日	選点者	不二総合コンサルタント株式会社	
埋設年月日	平成 12 年 1 月 22 日	埋標者	不二総合コンサルタント株式会社	
観測年月日	平成 13 年 3 月 2 日	観測者	不二総合コンサルタント株式会社	
自動車到達地点	合戸公民館より南へ 300m			
歩道状況	—————			
徒歩時間・距離	—————			
基準点周辺の状況	田			
そ の 他	—————			
備 考	平成 12 年 1 月 22 日 新設			
	柱石長 0.000 GPS測量による。(アンテナ高 4m)			

公共測簿第40号用紙

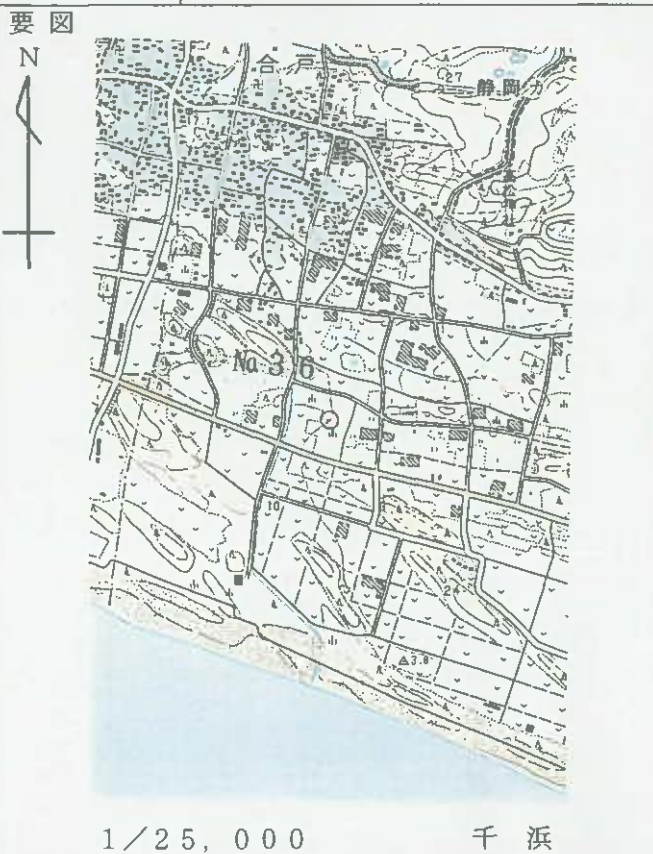

基準点成果表

(AREA = 8)

1 級基準点 NO. 36

緯度	34	38	41.7020	X	-150 234.320
経度	138	5	24.1238	Y	-37 577.835
真北 方向角	0	13	59.03	H	8.63

視準点の名称	平均方向角	距離		備考		
		縮尺係数	真数			
① NO. 37	97 9 9.8	0.999917	588.700			
① NO. 39	235 22 0.3		935.894			
Ⅲ 成行村	280 25 26.0		1211.993			
① NO. 31	339 6 24.6		1085.705			
埋標型式	地上	地中	土	標識番号	金属標	NO. 36
GPS測量による						
直接水準	8.179					

基準点成果表

(AREA = 8)

1 級基準点 NO. 36

	m				
B 34 38 53.6821		X	-149 879.955		
L 138 5 13.1311		Y	-37 860.728		
N 0 14 5.35		H	8.089		
		シオト高	39.472		

視準点の名称	平均方向角	距 離		備 考	
		縮 尺 係 数	真 数		
IV高松山 ① NO. 37	48 29 32.4	0.999918	1110.942		
	97 9 16.6		588.676		
埋標型式	地 上	地 下	屋 上	標識番号	標 石 金 属 標
GPS測量による					
NO. 36					

No. _____

No 36

遠景



No. _____

近景



No. _____

