


1 級 基 準 点 の 記

ふりがな 点 名	No.53	1/20万 図名	1/5万 図名	御 前 崎	公共測簿第40号用紙
		御 前 崎			
選点番号		標識番号	No.53		
所在地	静岡県小笠郡浜岡町佐倉3182-1番地地先				
			地 目	用悪水路	
所有者	浜 岡 町				
測標の種類	三脚	埋設法	地上		
選点年月日	平成 11 年 2 月 26 日	選点者	不二総合コンサルタント株式会社		
埋設年月日	平成 12 年 2 月 1 日	埋標者	不二総合コンサルタント株式会社		
観測年月日	平成 12 年 11 月 30 日	観測者	不二総合コンサルタント株式会社		
自動車到達地点	葭川緑橋				
歩道状況	——				
徒歩時間・距離	——				
基準点周辺の状況	埋立地				
そ の 他	——				
備 考	平成 12 年 2 月 1 日 新設				
	柱石長 0.000 GPS測量による。(アンテナ高 2.5m)				

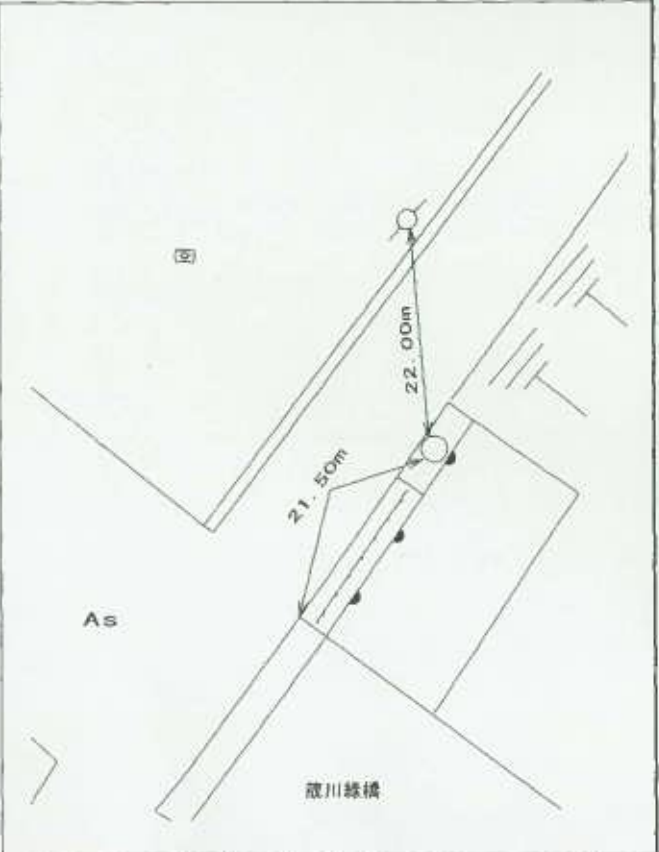

基準点成果表

(AREA = 8)

1 級基準点 NO. 53

緯度	34	37	3.7692	X	-153 278.176
経度	138	10	9.0752	Y	-30 332.451
真北 方向角	0	11	16.57	H	7.86

視準点の名称	平均方向角	距離		備考		
		縮尺係数	真数			
		0.999911	m			
Ⅲ 牛銅山	87 32 29.3		966.544			
① NO. 55	213 29 51.7		943.488			
① NO. 52	298 23 59.5		717.183			
埋標型式	地上	地中	土	標識番号	金属標	NO. 53
GPS測量による						

基準点成果表

(AREA = 8)

1 級基準点 NO. 53

	"				m
B	34 37	15.7641	X	-152 923.897	
L	138 9	58.0505	Y	-30 615.674	
N	0 11	22.89	H	7.233	
			ジオイド高	39.519	

視準点の名称	平均方向角	距 離		備 考
		縮 尺 係 数	真 数	
① NO. 55	213 29 48.9	0.999912	m 943.451	
① NO. 52	298 24 3.6		717.174	
埋標型式	地 上	地 下	屋 上	標識番号
				標 石 金 属 標
NO. 53				
GPS測量による				



No. _____

No. 53

遠景



No. _____

近景



No. _____