

1 級 基 準 点 の 記

ふりがな 点 名	No. 6	1/20万 図名	1/5万 図名	掛 川	
		静 岡			
選点番号		標識番号	No. 6		
所在地	静岡県小笠郡浜岡町上朝比奈484-5番地地先				
		地 目	公衆用道路		
所有者	浜 岡 町				
測標の種類	三脚	埋設法	地下		
選点年月日	平成 11 年 2 月 4 日	選点者	不二総合コンサルタント株式会社		
埋設年月日	平成 12 年 1 月 15 日	埋標者	不二総合コンサルタント株式会社		
観測年月日	平成 12 年 12 月 13 日	観測者	不二総合コンサルタント株式会社		
自動車到達地点	中原公民館より南へ 500m 本点横				
歩道状況	——				
徒歩時間・距離	——				
基準点周辺の状況	茶畑				
その他	——				
備 考	平成 12 年 1 月 15 日 新設				
	柱石長 0.72m GPS測量による。(アンテナ高 2.5m)				


公共測簿第40号用紙

要 図



1/25,000

相 良

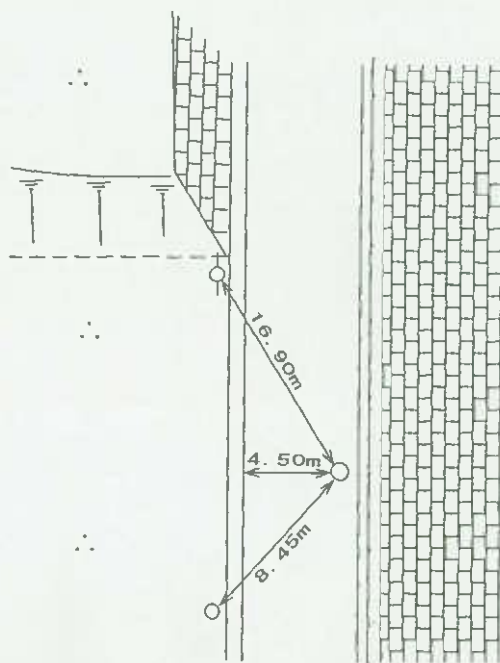

平成13年 3月 16日 調製

基準点成果表

(AREA = 8)

1 級基準点 NO. 6

緯度	34 40 51.5329	X	-146 260.827
経度	138 10 6.6936	Y	-30 370.028
真北 方向角	0 11 19.00	H 柱石長	117.00 0.72

視準点の名称	平均方向角	距離		備考		
		縮尺係数	真数			
		0.999911	m			
① NO. 9	126 29 29.9		979.696			
① NO. 12	190 59 49.9		1016.611			
① NO. 7	269 26 11.6		1161.765			
Ⅲ 菅ヶ谷村	327 9 8.4		1067.255			
埋標型式	地——土	地 中	屋——土	標識番号	標 石	NO. 6

GPS測量による

直接水準 116.830

基準点成果表

(AREA = 8).

1 級基準点 NO. 6

<p style="text-align: center;">. , "</p> <p>B 34 41 3.5076 .</p> <p>L 138 9 55.6725 .</p> <p>N 0 11 25.33 .</p>	<p style="text-align: center;">m</p> <p>X -145 906.426 .</p> <p>Y -30 652.947 .</p> <p>H 116.608 .</p> <p>ジオイド高 39.726 .</p> <p>柱石長 0.720</p>
---	---

視準点の名称	平均方向角	距離	備考
		縮尺係数	
		0.999912 .	
		真数	
		m	
① NO. 9 .	126 29 27.4 .	979.660 .	
① NO. 19 .	172 5 17.1 .	1624.759 .	
① NO. 12 .	190 59 50.8 .	1016.632 .	
① NO. 7 .	269 26 3.2 .	1161.740 .	
埋標型式	地 上 地下 上 昼	標識番号	標石 金属標 NO. 6 .

GPS測量による

No. _____

No. 6

遠 景



No. _____

近 景



No. _____

