
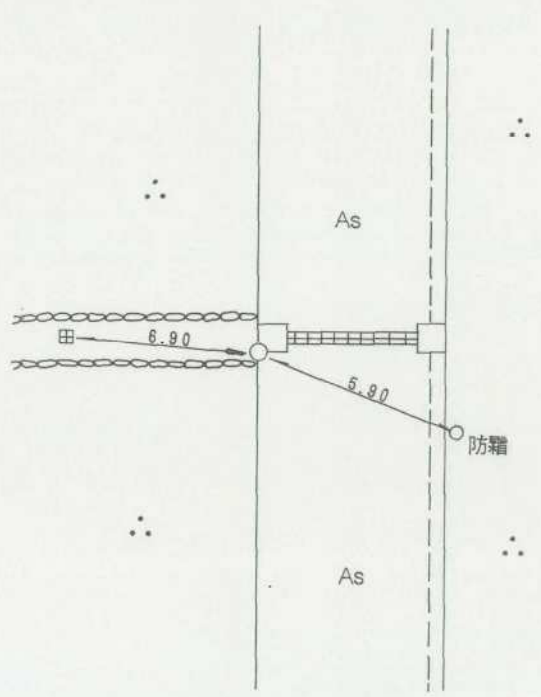


3 級 基 準 点 の 記

ふりがな 点 名	NO. 2	1/20万 図名 静 岡	1/5万 図名	掛 川	公共 測 簿 第 40 号 用 紙
選点番号	—————	標識番号	金属標	————— NO. 2	
所在地	静岡県小笠郡浜岡町上朝比奈45番地4				地 目 公衆用道路
	浜 岡 町				
測標の種類	三 脚	埋設法	地 上		
選点年月日	平成 12 年 11 月 10 日	選点者	不二総合コンサルタント株式会社		
埋設年月日	平成 13 年 1 月 5 日	埋標者	不二総合コンサルタント株式会社		
観測年月日	平成 13 年 12 月 17 日	観測者	不二総合コンサルタント株式会社		
自動車到達地点	河原崎商店より西へ250m				
歩道状況	舗 装				
徒歩時間・距離	0m				
基準点周辺の状況	茶 畑				
そ の 他	集水桝				
備 考	平成 13 年 1 月 5 日 新設				
	柱石長 0.00^m GPS測量による。				
要 図					
	1/25,000 相 良		平成 14 年 2 月 18 日 調製		

基準点成果表

(AREA 8)

3級基準点 NO. 2

	° ' "				
緯度	34	40	9.0908	X	-147569.036 ^m
経度	138	10	13.9636	Y	-30189.282
真北 方向角	0	11	14.67	H	106.89

柱石長

視準点の名称	平均方向角	距離	備考
		縮尺係数	
		0.999911	
		真数	
		° ' "	
① NO. 9 .	39 54 13.5	945.997 ^m	
③ NO. 1 .	73 13 12.5	301.229	
③ NO. 4 .	130 47 52.6	421.176	
① NO. 19 .	171 52 56.8	303.979	
③ NO. 5 .	232 21 11.0	519.531	
① NO. 12 .	309 38 13.3	486.549	
埋標型式	地上	地干	屋上
		標識番号	標 石 金属標
NO. 2			

GPS測量による。

基準点成果表

(AREA = 8) .

3級基準点 No. 2

	"				m
B	34 40	21.0697	X	-147 214.649	
L	138 10	2.9424	Y	-30 472.230	
N	0 11	20.99	H	106.483	
			シオト高	39.685	

視準点の名称	平均方向角	距離		備考
		縮尺係数	真数	
①No. 19	171 53 2.9	0.999911	303.998	
埋標型式	地上	地下	屋上	標識番号
				標石 金属標
NO. 2				

GPS測量による

平成12年度

浜岡比木地区

NO.2

遠景

001年2月15日撮影



平成12年度

近景



余 白