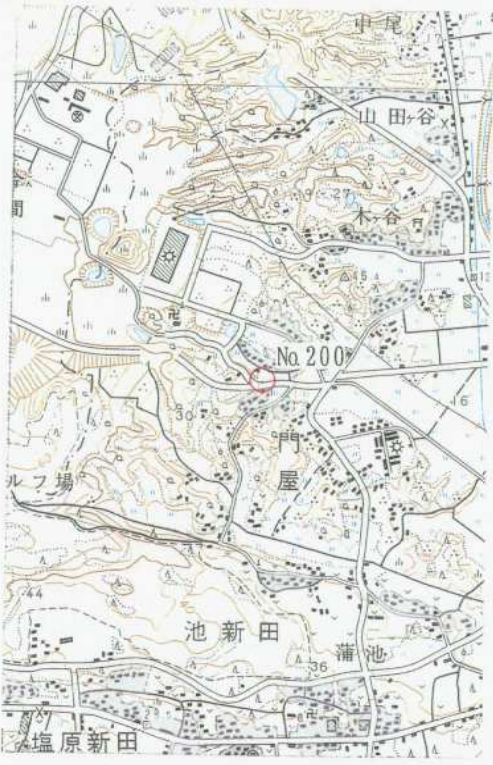
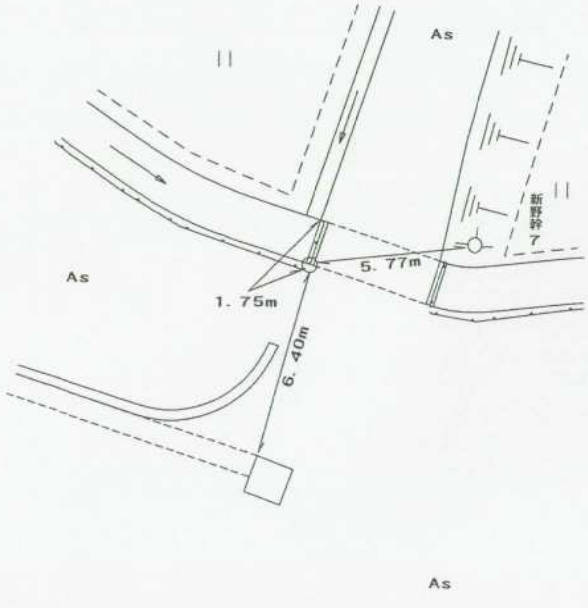


3 級 基 準 点 の 記

ふりがな 点 名	1/20万 図名		1/5万 図名	御 前 崎	公共 測 簿 第 40 号 用 紙
	No.200		御 前 崎		
選点番号	標 識 番 号	金属標 No.200			
所 在 地	静岡県小笠郡浜岡町門屋516-5地先				
				地 目	公衆用道路
所 有 者	浜 岡 町				
測標の種類	—————		埋設法	地上	
選点年月日	平成 14 年 7 月 4 日	選点者	不二総合コンサルタント株式会社		
埋設年月日	平成 14 年 8 月 5 日	埋標者	不二総合コンサルタント株式会社		
観測年月日	平成 14 年 11 月 21 日	観測者	不二総合コンサルタント株式会社		
自動車到達地点	長永寺から南東に300m 本点横				
歩 道 状 況	—————				
徒歩時間・距離	—————				
基準点周辺の状況	北側水路、南側道路				
そ の 他					
備 考	平成 14 年 8 月 5 日 新設				
	m				
	柱石長 0.000				
	GPS測量による。(アンテナ高 3 m)				
要 図 					
1/25,000		千 浜			

基準点成果表

(AREA = 8)

3 級基準点 No.200

	"	"			m
B	34	39	40.4472 ✓	X	-148 447.248 ✓
L	138	6	34.1890 ✓	Y	-35 791.124 ✓
N	0	13	19.53 ✓	H	20.072 ✓
				シオト ^o 高	39.565 ✓

視準点の名称	平均方向角	距離		備考
		縮尺係数	真数	
① No.25	274 28 21.7 ✓	0.999916 ✓	559.388 ✓	
③ No.198	318 16 46.5 ✓		369.435 ✓	
埋標型式	地 上	地 下	屋 上	標識番号
				標 石 金 属 標
GPS測量による				
NO. 200				



No. _____

NO. 200 105.00

遠景 景正



No. _____

近景 景正

No. _____



〈余白〉