


3 級 基 準 点 の 記

| | | | | | | | |
|-------------|-----------------------------------|--|------------|-----------------|-------|--|-------|
| ふりがな 点 名 | No.201 | | 1/20万 図名 | 1/5万 図名 | 御 前 崎 | 公共 測 簿 第 40 号 用 紙 | |
| | | | 御 前 崎 | | | | |
| 選点番号 | 標識番号 | | 金属標 No.201 | | | | |
| 所在地 | 静岡県小笠郡浜岡町合戸3-4番地 | | | | | 地 目 | 公衆用道路 |
| | 浜 岡 町 | | | | | | |
| 測標の種類 | _____ | | 埋設法 | 地上 | | | |
| 選点年月日 | 平成 14 年 7 月 4 日 | | 選点者 | 不二総合コンサルタント株式会社 | | | |
| 埋設年月日 | 平成 14 年 8 月 5 日 | | 埋標者 | 不二総合コンサルタント株式会社 | | | |
| 観測年月日 | 平成 14 年 11 月 6 日 | | 観測者 | 不二総合コンサルタント株式会社 | | | |
| 自動車到達地点 | 高松川に架かる二本木橋横 本点横 | | | | | | |
| 歩道状況 | _____ | | | | | | |
| 徒歩時間・距離 | _____ | | | | | | |
| 基準点周辺の状況 | 北側雑種地、南側高松川 | | | | | | |
| そ の 他 | | | | | | | |
| 備 考 | 平成 14 年 8 月 5 日 新設 | | | | | | |
| | 柱石長 0.000m GPS測量による。(アンテナ高 3m) | | | | | | |

要 図

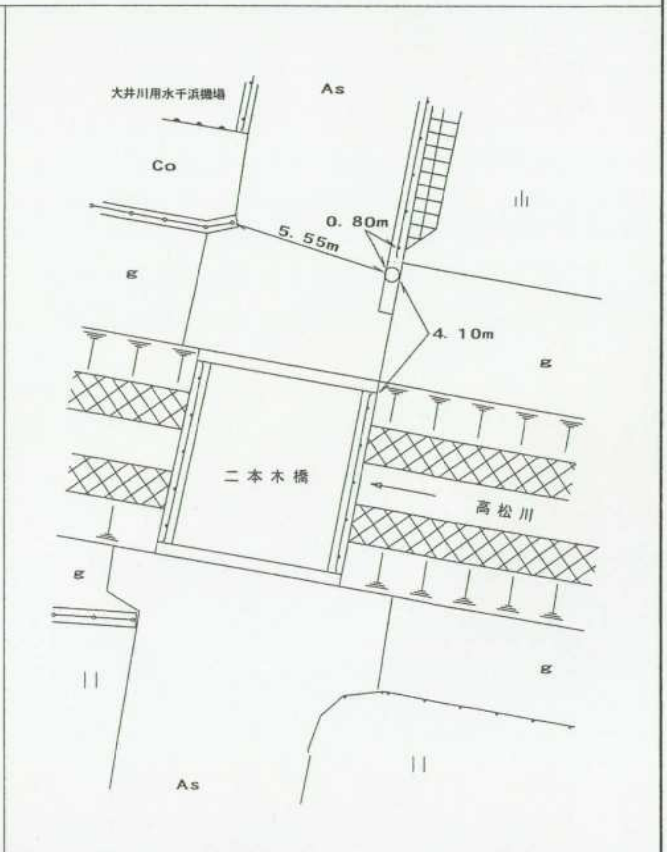

基準点成果表

(AREA = 8) .

3 級基準点 No.201 .

| | | | | | |
|---|-------|-----------|--------------------|----------------|---|
| | . , " | | | | m |
| B | 34 39 | 35.7092 ✓ | X | -148 583.547 ✓ | |
| L | 138 4 | 59.2209 ✓ | Y | -38 209.574 ✓ | |
| N | 0 14 | 13.51 ✓ | H | 18.973 ✓ | |
| | | | シオ付 ^o 高 | 39.512 ✓ | |

| 視準点の名称 | 平均方向角 | 距 離 | | 備 考 | | |
|----------|-----------------------|-----------------|----------------|------|-----------------------|-----------|
| | | 縮 尺 係 数 | 真 数 | | | |
| ③ No.202 | . , " 107 23 6.0 ✓ | m 0.999918 ✓ | m 258.780 ✓ | | | |
| 埋標型式 | 地 上 | 地 下 | 屋 上 | 標識番号 | 標 石 金属標 | NO. 201 . |
| GPS測量による | | | | | | |

NO. 201

遠景



近景



<余白>

E-L