


3 級 基 準 点 の 記

ふりがな 点 名	No.202	1/20万 図名	1/5万 図名	御 前 崎
		御 前 崎		
選点番号		標識番号	金属標 No.202	
所在地	静岡県小笠郡浜岡町合戸594-1地先			
			地 目	公衆用道路
所有者	浜 岡 町			
測標の種類		埋設法	地上	
選点年月日	平成 14 年 7 月 4 日	選点者	不二総合コンサルタント株式会社	
埋設年月日	平成 14 年 8 月 5 日	埋標者	不二総合コンサルタント株式会社	
観測年月日	平成 14 年 11 月 6 日	観測者	不二総合コンサルタント株式会社	
自動車到達地点	沢地橋北側 本点横			
歩道状況	_____			
徒歩時間・距離	_____			
基準点周辺の状況	雑種地 本点道路沿い			
そ の 他				

公共測簿第40号用紙

備 考
 平成 14 年 8 月 5 日 新設
 柱石長 0.000m
 GPS測量による。(アンテナ高 3m)

要 図

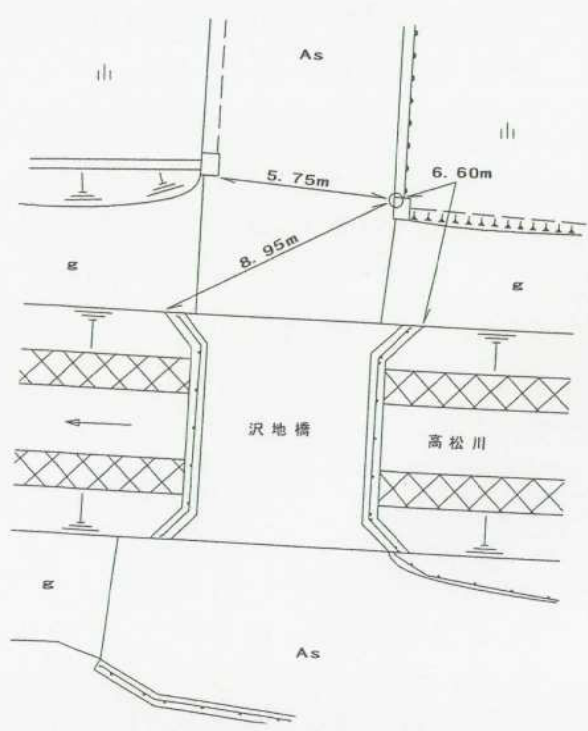

基準点成果表

(AREA = 8) .

3 級基準点 No.202

	. . "				m
B	34 39	33.2331✓	X	-148 660.862✓	
L	138 5	8.9323✓	Y	-37 962.636✓	
N	0 14	7.97✓	H	20.467✓	
			シオト高	39.514✓	

視準点の名称	平均方向角	距離		備考		
		縮尺係数	真数			
③ No.201	. . " 287 23 6.0✓	0.999918✓	m 258.780✓			
埋標型式	地上	地下	屋上	標識番号	石 金属標	NO. 202
GPS測量による						



No. _____

NO. 202


005 AM

遠景



No. _____

近景

 

No. _____

E-L

〈余白〉