


3 級 基 準 点 の 記

ふりがな 点 名	No.207	1/20万 図名	1/5万 図名	御 前 崎
		御 前 崎		
選点番号		標識番号	金属標 No.207	
所在地	静岡県小笠郡浜岡町合戸554地先			
			地 目	公衆用道路
所有者	静 岡 県			
測標の種類	—————		埋設法	地上
選点年月日	平成 14 年 7 月 4 日	選点者	不二総合コンサルタント株式会社	
埋設年月日	平成 14 年 8 月 7 日	埋標者	不二総合コンサルタント株式会社	
観測年月日	平成 14 年 11 月 6 日	観測者	不二総合コンサルタント株式会社	
自動車到達地点	高松神社入り口から西に750m 本点横			
歩道状況	—————			
徒歩時間・距離	—————			
基準点周辺の状況	畑 本点道路沿い			
そ の 他				
備 考	平成 14 年 8 月 7 日 新設			
	柱石長 0.000m GPS測量による。(アンテナ高 3 m)			

公共測簿第40号用紙

要 図

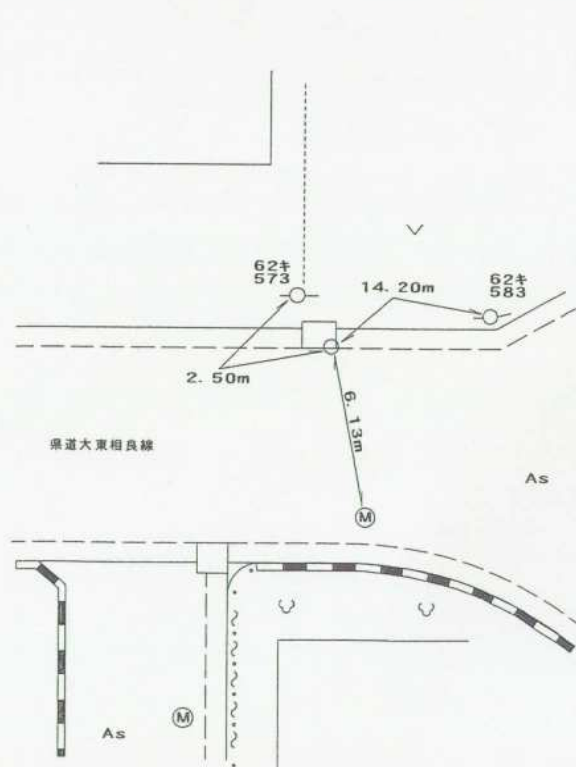

基準点成果表

(AREA = 8) .

3 級基準点 No.207

	. , "				m
B	34 39	23.8211	X	-148 951.259	
L	138 5	12.6836	Y	-37 868.316	
N	0 14	5.78	H	21.396	
			シメト高	39.506	

視準点の名称	平均方向角	距離		備考
		縮尺係数	真数	
①No.31	. , " 282 41 50.6	0.999918	m 389.088	
埋標型式	地上 地干 屋土	標識番号	石 金属標	NO. 207
GPS測量による				

No. _____

NO. 207

遠景



No. _____

近景



No. _____

<余白>

E-L