


3 級 基 準 点 の 記

ふりがな 点 名	No.211	1/20万 図名	1/5万 図名	御 前 崎
		御 前 崎		
選点番号	標識番号	金属標 No.211		
所在地	静岡県小笠郡浜岡町合戸907-11番地			
				地 目
所有者	浜 岡 町			
測標の種類	_____		埋設法	地上
選点年月日	平成 14 年 7 月 4 日	選点者	不二総合コンサルタント株式会社	
埋設年月日	平成 14 年 8 月 7 日	埋標者	不二総合コンサルタント株式会社	
観測年月日	平成 14 年 11 月 6 日	観測者	不二総合コンサルタント株式会社	
自動車到達地点	高松神社入り口から西に400m 本点横			
歩道状況	_____			
徒歩時間・距離	_____			
基準点周辺の状況	宅地 本点道路沿い			
そ の 他				

公共測簿第40号用紙

備 考
 平成 14 年 8 月 7 日 新設
 柱石長 0.000m
 GPS測量による。(アンテナ高 4.5m)

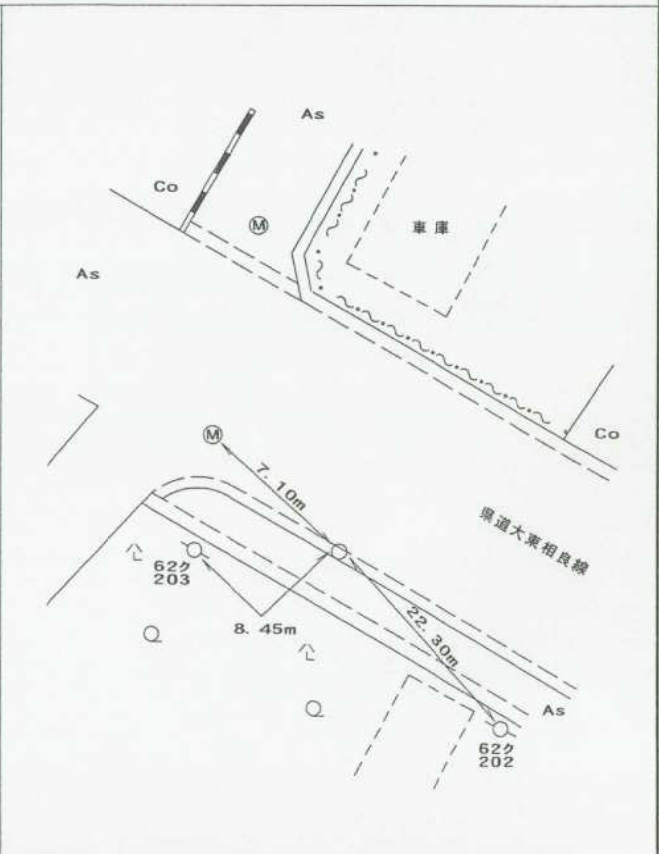

基準点成果表

(AREA = 8) .

3 級基準点 No.211 .

	. , "				m
B	34 39	13.9117 .	X	-149 257.561 .	
L	138 5	22.0118 .	Y	-37 632.055 .	
N	0 14	0.42 .	H	18.971 .	
			ジオイド高	39.499 .	

視準点の名称	平均方向角	距 離		備 考
		縮 尺 係 数	真 数	
③ No.217	. , " 125 5 45.3 .	0.999917 .	m 314.776	
③ No.223	172 2 45.9		328.118	
埋標型式	地 上	地 下	屋 上	標識番号
				標 石 金 属 標
GPS測量による				
NO. 211				

No.

NO. 211

遠景



No.

近景



No.

<余白>

E-16