


3 級 基 準 点 の 記

ふりがな 点 名	No.212	1/20万 図名	1/5万 図名	御 前 崎	公共測簿第40号用紙
		御 前 崎			
選点番号		標識番号	金属標	No.212	
所在地	静岡県小笠郡浜岡町門屋1716-5番地				
			地 目	公衆用道路	
所有者	浜 岡 町				
測標の種類	_____		埋設法	地上	
選点年月日	平成 14 年 7 月 4 日	選点者	不二総合コンサルタント株式会社		
埋設年月日	平成 14 年 8 月 5 日	埋標者	不二総合コンサルタント株式会社		
観測年月日	平成 14 年 11 月 27 日	観測者	不二総合コンサルタント株式会社		
自動車到達地点	浜岡町総合グラウンドから西に500m 本点横				
歩道状況	_____				
徒歩時間・距離	_____				
基準点周辺の状況	宅地 本点道路沿い				
そ の 他					
備 考	平成 14 年 8 月 5 日 新設				
	m				
	柱石長 0.000				
	GPS測量による。(アンテナ高 3 m)				

要 図

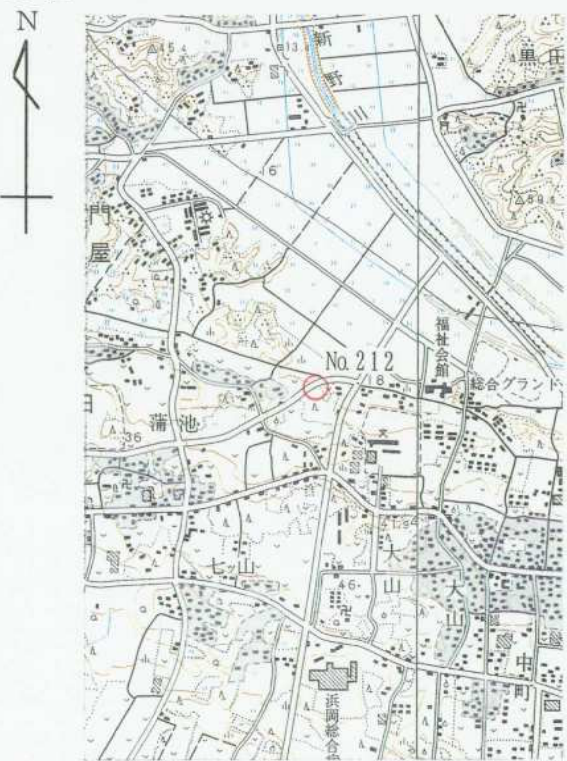

1/25,000 千 浜



平成15年 2月25日 調製

基準点成果表

(AREA = 8)

3 級基準点 No.212

	. . . "				m
B	34 39	14.6614	X	-149 244.660	
L	138 7	3.8382	Y	-35 039.284	
N	0 13	2.52	H	18.469	
			シメの高	39.552	

視準点の名称	平均方向角	距 離		備 考		
		縮 尺 係 数	真 数			
A-Q6	. . . "	20 43 14.5	0.999915	m 396.377		
埋標型式	地 上	地 下	屋 上	標識番号	石 金属標	NO. 212
GPS測量による						



No. _____


NO. 212

遠景



No. _____

近景

 

No. _____