
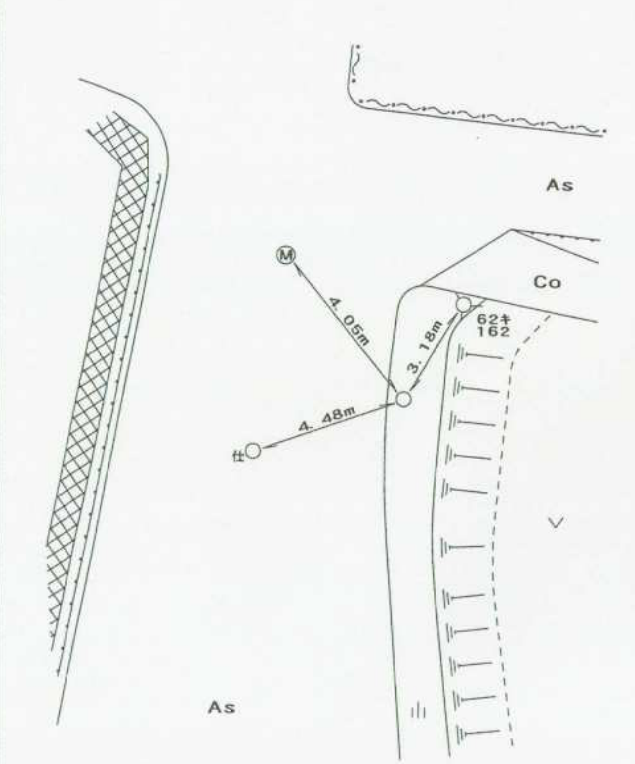


3 級 基 準 点 の 記

ふりがな 点 名	No.213		1/20万 図名	1/5万 図名	御 前 崎	公共 測 簿 第 40 号 用 紙
			御 前 崎			
選点番号	標識番号	金属標 No.213				
所在地	静岡県小笠郡浜岡町合戸1057-1番地					地 目 公衆用道路
所有者	浜 岡 町					
測標の種類	—————		埋設法	地下		
選点年月日	平成 14 年 7 月 4 日	選点者	不二総合コンサルタント株式会社			
埋設年月日	平成 14 年 8 月 28 日	埋標者	不二総合コンサルタント株式会社			
観測年月日	平成 14 年 11 月 6 日	観測者	不二総合コンサルタント株式会社			
自動車到達地点	合戸公民館から北に200m 本点横					
歩道状況	—————					
徒歩時間・距離	—————					
基準点周辺の状況	東側畑、西側道路					
そ の 他						
備 考	平成 14 年 8 月 28 日 新設					
	柱石長 0.720m GPS測量による。(アンテナ高 3 m)					
要 図						
						
1/25,000 千 浜			平 成 1 5 年 2 月 2 5 日 調 製			

基準点成果表

(AREA = 8)

3 級基準点 No.213

B	34	39	11.3423	X	-149 335.198
L	138	5	7.3283	Y	-38 006.250
N	0	14	8.75	H	14.325
				シオト高	39.489
				柱石長	0.720

視準点の名称	平均方向角	距離		備考
		縮尺係数	真数	
③ No.222	194 26 4.0	0.999918	189.467	
埋標型式	地 上 地下 屋 上	標識番号	標石 金属標	NO. 213
GPS測量による				

No. _____

NO. 213

遠景



No. _____

近景



No. _____

