
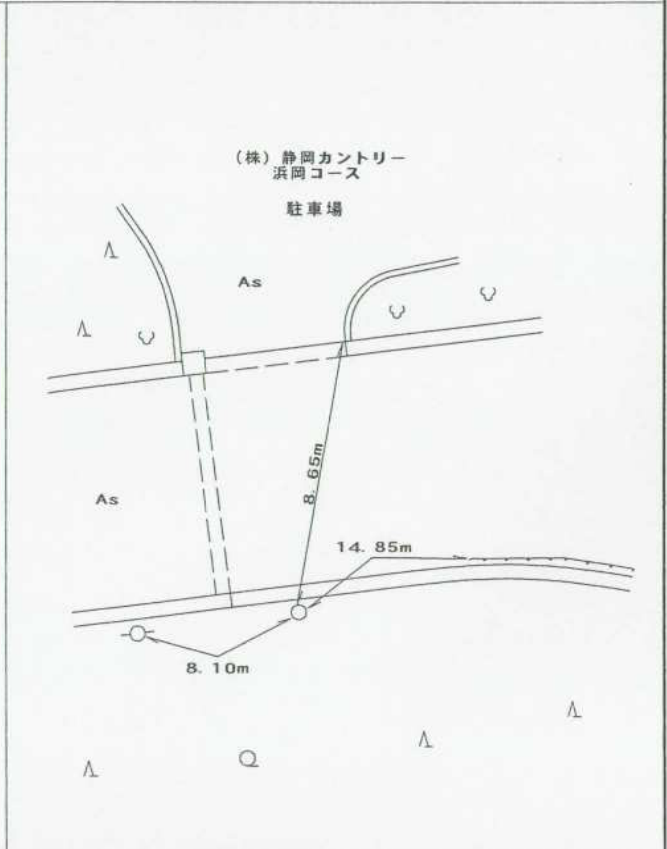


3 級 基 準 点 の 記

ふりがな 点 名	No.214	1/20万 図名	1/5万 図名	御 前 崎	公共測簿第40号用紙
		御 前 崎			
選点番号		標識番号	金属標 No.214		
所在地	静岡県小笠郡浜岡町門屋2070-754番地				地 目 公衆用道路
	浜 岡 町				
測標の種類	_____		埋設法	地下	
選点年月日	平成 14 年 7 月 4 日	選点者	不二総合コンサルタント株式会社		
埋設年月日	平成 14 年 8 月 28 日	埋標者	不二総合コンサルタント株式会社		
観測年月日	平成 14 年 11 月 14 日	観測者	不二総合コンサルタント株式会社		
自動車到達地点	静岡カントリー浜岡コース駐車場入り口 本点横				
歩道状況	_____				
徒歩時間・距離	_____				
基準点周辺の状況	南側山林 本点道路沿い				
そ の 他					
備 考	平成 14 年 8 月 28 日 新設 柱石長 0.720m GPS測量による。(アンテナ高 4.5m)				

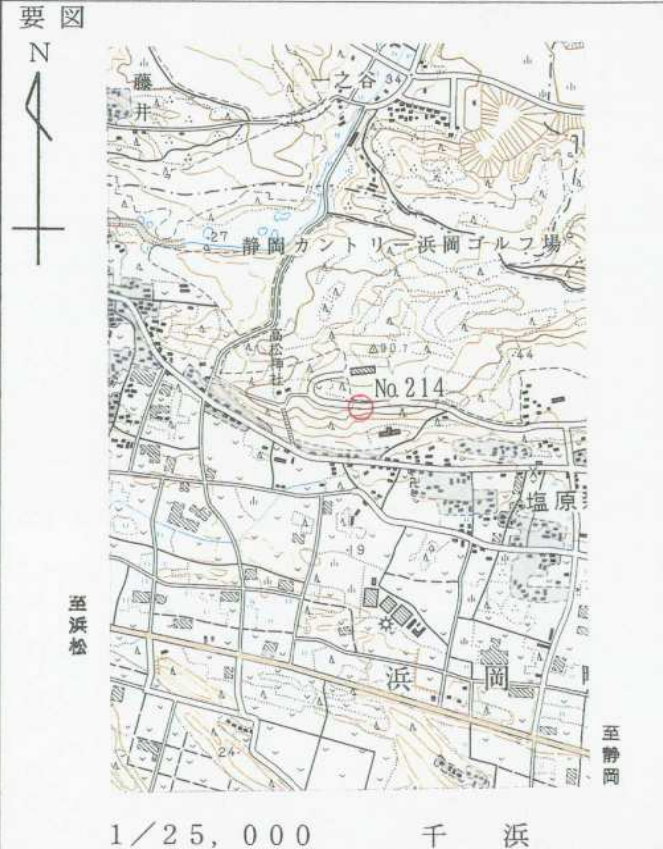

基準点成果表

(AREA = 8) .

3 級基準点 No.214

<p style="text-align: center;">. . . "</p> <p>B 34 39 11.9317 .</p> <p>L 138 5 43.0055 .</p> <p>N 0 13 48.47 .</p>	<p style="text-align: center;">m</p> <p>X -149 320.730 .</p> <p>Y -37 097.763 .</p> <p>H 56.549 .</p> <p>シオト^ノ高 39.508 .</p> <p>柱石長 0.720 .</p>
--	---

視準点の名称	平均方向角	距 離		備 考		
		縮 尺 係 数	真 数			
IV高松山 ③ No.232	. . . "					
	21 16 39.8 .	0.999917 .	m 189.919 .			
	170 17 15.7	559.672				
埋標型式	地 上	地 下	屋 上	標識番号	標 石 金 属 標	NO. 214
GPS測量による						



No. _____

NO. 214

012 07

遠景



No. _____

近景



No. _____