
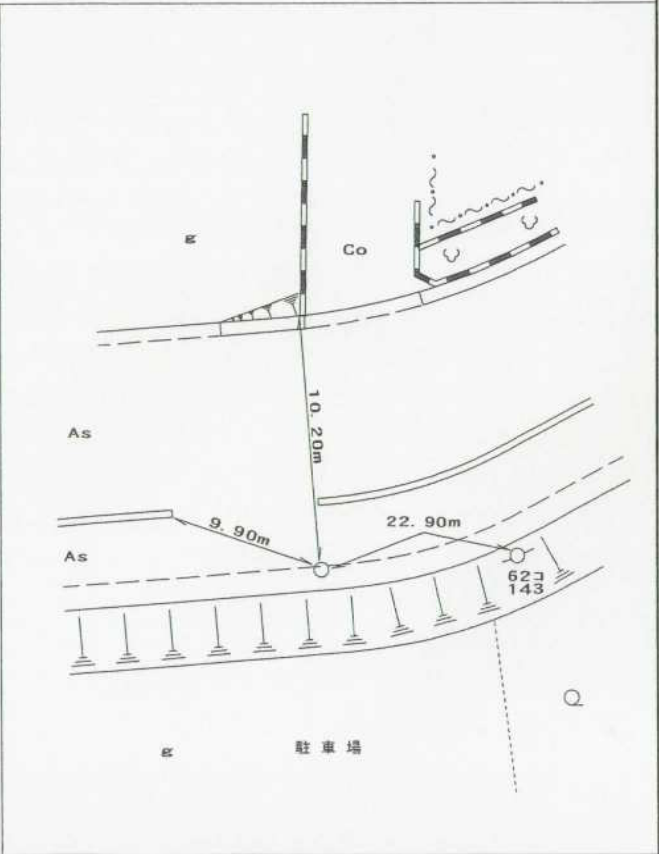


### 3 級 基 準 点 の 記

ふりがな 点 名	1/20万 図名		1/5万 図名	御 前 崎	公共 測 簿 第 40 号 用 紙
	No.215	御 前 崎			
選点番号	標識番号	金属標 No.215			
所在地	静岡県小笠郡浜岡町合戸2565-1地先				
		地 目	公衆用道路		
所有者	浜 岡 町				
測標の種類	_____		埋設法	地上	
選点年月日	平成 14 年 7 月 4 日	選点者	不二総合コンサルタント株式会社		
埋設年月日	平成 14 年 8 月 5 日	埋標者	不二総合コンサルタント株式会社		
観測年月日	平成 14 年 11 月 27 日	観測者	不二総合コンサルタント株式会社		
自動車到達地点	浜岡総合グランドから西に700m 本点横				
歩道状況	_____				
徒歩時間・距離	_____				
基準点周辺の状況	南側駐車場 本点道路沿い				
そ の 他					
備 考	平成 14 年 8 月 5 日 新設				
	柱石長 $0.000$ m GPS測量による。(アンテナ高 3 m)				

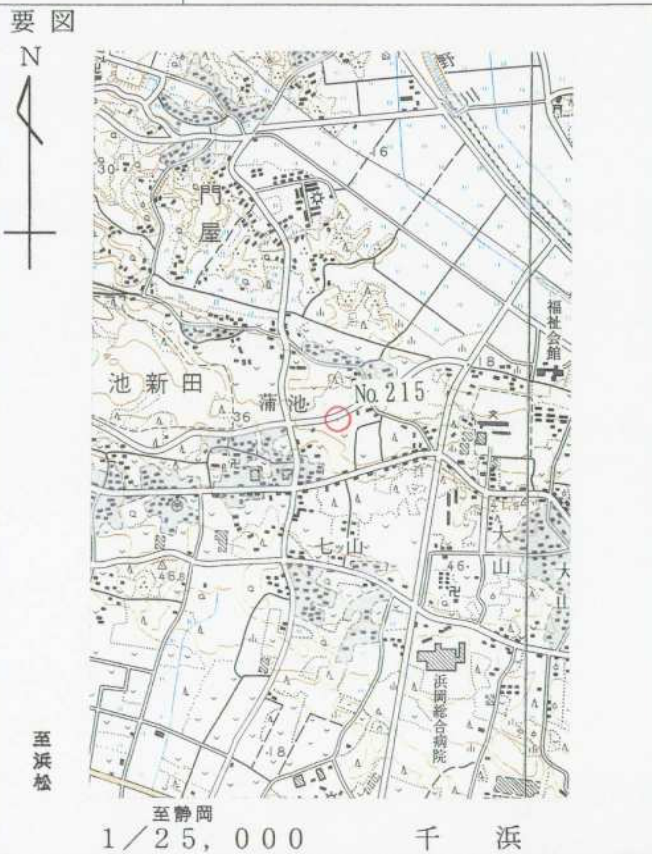

平成15年 2月25日 調製

## 基準点成果表

( AREA = 8 )

### 3 級基準点 No.215

	" , "				m
B	34 39	9.6566		X	-149 397.904
L	138 6	53.8921		Y	-35 293.118
N	0 13	8.15		H	25.124
				シオト高	39.542

視準点の名称	平均方向角	距 離		備 考
		縮 尺 係 数	真 数	
	" , "		m	
③ No.216	264 14 41.8	0.999915	250.857	
③ No.209	335 39 22.5		402.897	
埋標型式	地 上	<del>地 下</del>	<del>屋 上</del>	標識番号
				標 <del>石</del> 金属標
GPS測量による				
NO. 215				

No. \_\_\_\_\_

NO. 215

遠景



No. \_\_\_\_\_

近景



No. \_\_\_\_\_

<余白>

ESC