


3 級 基 準 点 の 記

ふりがな 点 名	No.216	1/20万 図名	1/5万 図名	御 前 崎	公 共 測 簿 第 40 号 用 紙
		御 前 崎			
選点番号		標 識 番 号	金 属 標	No.216	
所 在 地	静岡県小笠郡浜岡町門屋1806-42地先				
			地 目	公衆用道路	
所 有 者	浜 岡 町				
測標の種類	—————		埋設法	地下	
選点年月日	平成 14 年 7 月 4 日	選点者	不二総合コンサルタント株式会社		
埋設年月日	平成 14 年 9 月 4 日	埋標者	不二総合コンサルタント株式会社		
観測年月日	平成 14 年 11 月 25 日	観測者	不二総合コンサルタント株式会社		
自動車到達地点	高松幼稚園から東に800m 本点横				
歩 道 状 況	—————				
徒歩時間・距離	—————				
基準点周辺の状況	畑 本点道路沿い				
そ の 他					
備 考	平成 14 年 9 月 4 日 新設				
	柱石長 0.720m GPS測量による。(アンテナ高 3 m)				

要 図

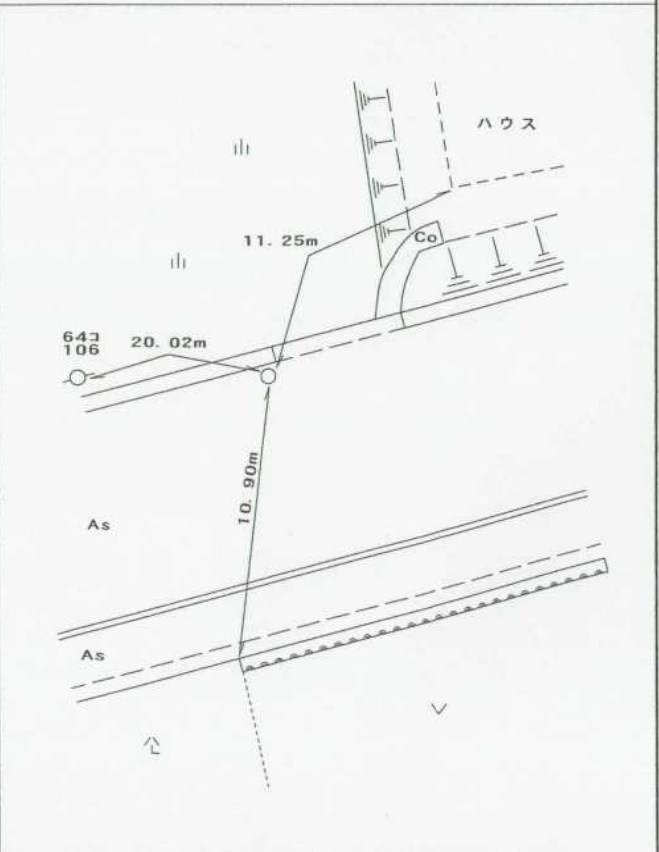

基準点成果表

(AREA = 8).

3 級基準点 No.216

<p style="text-align: center;">. . .</p> <p>B 34 39 8.8093 .</p> <p>L 138 6 44.0944 .</p> <p>N 0 13 13.72 .</p>	<p style="text-align: center;">m</p> <p>X -149 423.056 .</p> <p>Y -35 542.689 .</p> <p>H 29.338 .</p> <p>シオ付高 39.536 .</p> <p>柱石長 0.720 .</p>
---	---

視準点の名称	平均方向角	距 離		備 考
		縮 尺 係 数	真 数	
③ No.215	. . . 84 14 41.8 .	0.999916 .	m 250.857 .	
埋標型式	地 上	地 下	屋 上	標識番号
GPS測量による				標 石 金 属 標
NO. 216 .				



No. _____

NO. 216

TIS 00

遠景



No. _____

近景



No. _____