


3 級 基 準 点 の 記

ふりがな 点 名	No.217	1/20万 図名	1/5万 図名	御 前 崎	公共測簿第40号用紙
		御 前 崎			
選点番号		標識番号	金属標 No.217		
所在地	静岡県小笠郡浜岡町合戸939-4番地				
			地 目	公衆用道路	
所有者	浜 岡 町				
測標の種類	—————		埋設法	地上	
選点年月日	平成 14 年 7 月 4 日	選点者	不二総合コンサルタント株式会社		
埋設年月日	平成 14 年 8 月 7 日	埋標者	不二総合コンサルタント株式会社		
観測年月日	平成 14 年 11 月 13 日	観測者	不二総合コンサルタント株式会社		
自動車到達地点	高松神社入り口から西に50m 本点横				
歩道状況	—————				
徒歩時間・距離	—————				
基準点周辺の状況	畑 本点道路沿い				
そ の 他					
備 考	平成 14 年 8 月 7 日 新設				
	柱石長 0.000m GPS測量による。(アンテナ高 3m)				

要 図

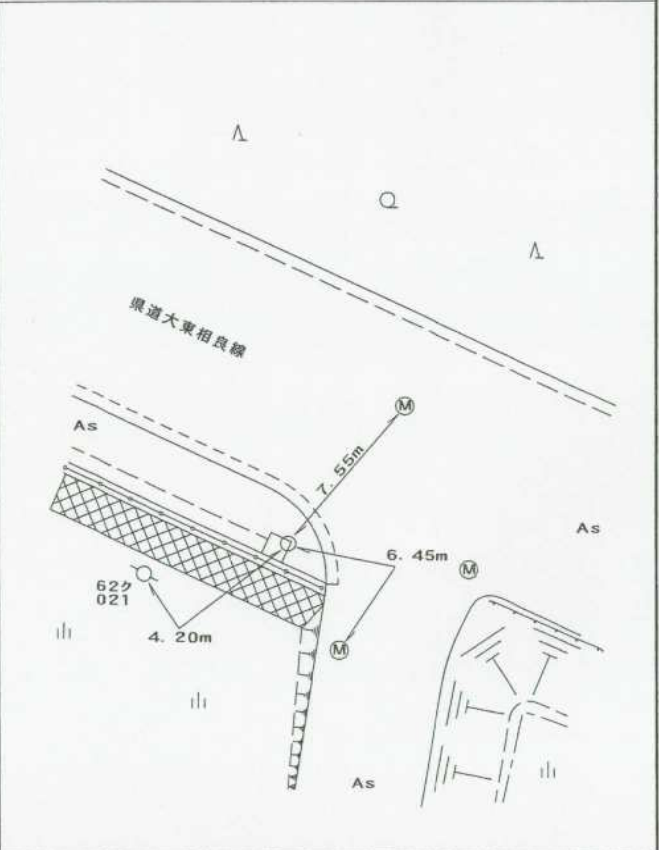

基準点成果表

(AREA = 8)

3 級基準点 No.217

B 34 39 8.0726 L 138 5 32.1546 N 0 13 54.62	X -149 438.525 Y -37 374.529 H 16.307 シメの高 39.498
---	--

視準点の名称	平均方向角	距離		備考
		縮尺係数	真数	
③ No.211	305 5 45.3	0.999917	314.776	
埋標型式	地上 地下 屋上	標識番号	石 金属 標	NO. 217
GPS測量による				

No. _____

NO. 217

遠景



No. _____

近景



No. _____

<余白>

←E.L