


3 級 基 準 点 の 記

ふりがな 点 名	No.221	1/20万 図名	1/5万 図名	御 前 崎
		御 前 崎		
選点番号	標識番号	金属標 No.221		
所在地	静岡県小笠郡浜岡町塩原新田64-1地先			
				地 目
所有者	静 岡 県			
測標の種類	_____	埋設法	地上	
選点年月日	平成 14 年 7 月 4 日	選点者	不二総合コンサルタント株式会社	
埋設年月日	平成 14 年 8 月 7 日	埋標者	不二総合コンサルタント株式会社	
観測年月日	平成 14 年 11 月 13 日	観測者	不二総合コンサルタント株式会社	
自動車到達地点	静岡カントリー浜岡コース入り口から西に250m 本点横			
歩道状況	_____			
徒歩時間・距離	_____			
基準点周辺の状況	畑 本点道路沿い			
そ の 他				

公共測簿第40号用紙

備 考
 平成 14 年 8 月 7 日 新設
 柱石長 0.000 m
 GPS測量による。(アンテナ高 3 m)

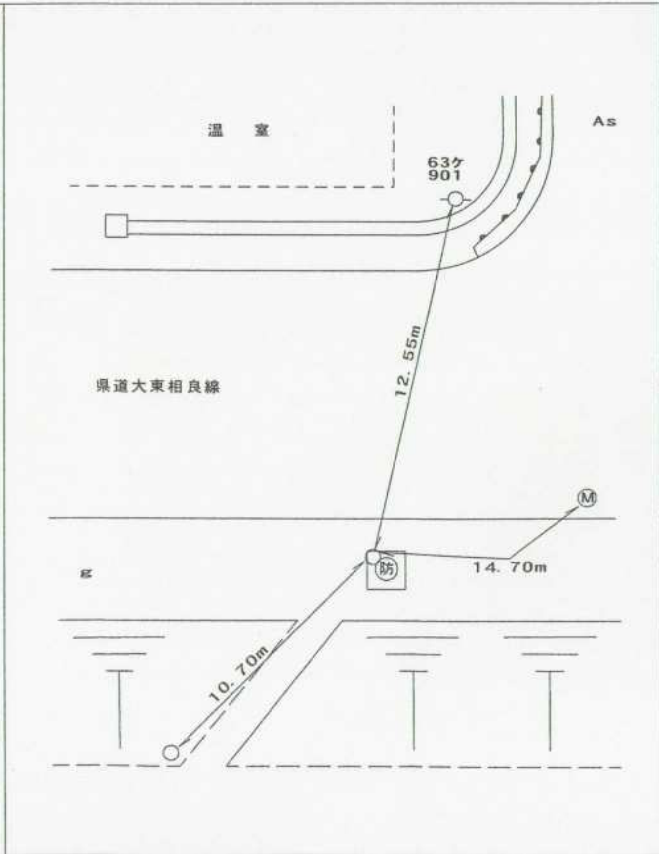

基準点成果表

(AREA = 8)

3級基準点 No.221

					m
B	34	39	4.6241	X	-149 547.637
L	138	6	0.1599	Y	-36 661.870
N	0	13	38.67	H	23.950
				ジオイド高	39.509

視準点の名称	平均方向角	距離		備考	
		縮尺係数	真数		
③ No.220	87 13 42.1	0.999917	288.446		
③ No.230	192 54 41.0		273.902		
③ No.219	276 12 23.9		218.940		
埋標型式	地上	地下	屋上	標識番号	石 金属標
GPS測量による					

No. 221

No. _____

NO. 221

遠景



No. _____

近景



No. _____

〈余白〉

◀E11