


3 級 基 準 点 の 記

ふりがな 点 名	No.222	1/20万 図名	1/5万 図名	御 前 崎	公共 測 簿 第 40 号 用 紙
		御 前 崎			
選点番号	標識番号	金属標 No.222			
所在地	静岡県小笠郡浜岡町合戸1264-2番地				
				地 目	公衆用道路
所有者	浜 岡 町				
測標の種類	—————		埋設法	地下	
選点年月日	平成 14 年 7 月 4 日	選点者	不二総合コンサルタント株式会社		
埋設年月日	平成 14 年 8 月 28 日	埋標者	不二総合コンサルタント株式会社		
観測年月日	平成 14 年 11 月 11 日	観測者	不二総合コンサルタント株式会社		
自動車到達地点	合戸公民館から西に100m 本点横				
歩道状況	—————				
徒歩時間・距離	—————				
基準点周辺の状況	畑 本点道路沿い				
その他					
備 考	平成 14 年 8 月 28 日 新設				
	柱石長 0.720m GPS測量による。(アンテナ高 2.5m)				

要 図



1/25,000 千 浜

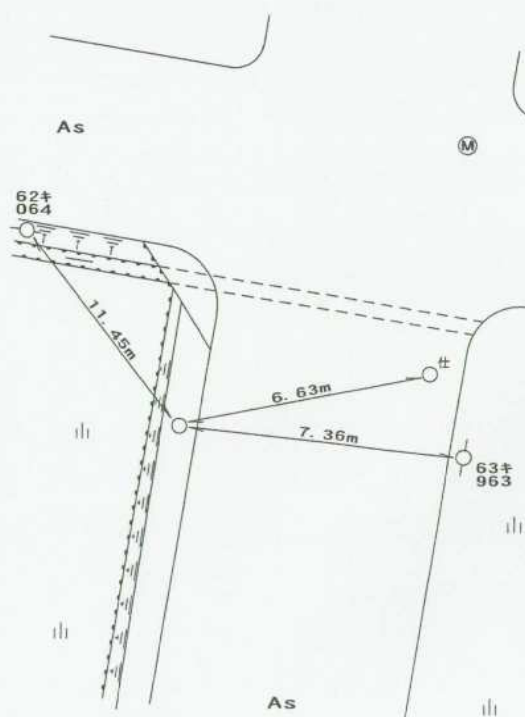

平成15年 2月25日 調製

基準点成果表

(AREA = 8)

3 級基準点 No.222

					m
B	34	39	5.3816	X	-149 518.669
L	138	5	5.5033	Y	-38 053.475
N	0	14	9.76	H	10.074
				シメの高	39.481
				柱石長	0.720

視準点の名称	平均方向角	距離		備考	
		縮尺係数	真数		
③ No.213	14 26 4.0	0.999918	m 189.467		
③ No.227	175 48 49.7		179.687		
埋標型式	地 上	地下	屋 上	標識番号	標石 金屬標
NO. 222					
GPS測量による					



No. _____

NO. 222

遠景



No. _____

近景



No. _____