


3 級 基 準 点 の 記

ふりがな 点 名	No.225	1/20万 図名	1/5万 図名	御 前 崎	公共測簿第40号用紙
		御 前 崎			
選点番号	標識番号	金属標 No.225			
所在地	静岡県小笠郡浜岡町塩原新田527-15地先				
			地 目	公衆用道路	
所有者	静 岡 県				
測標の種類	—————		埋設法	地上	
選点年月日	平成 14 年 7 月 4 日	選点者	不二総合コンサルタント株式会社		
埋設年月日	平成 14 年 8 月 7 日	埋標者	不二総合コンサルタント株式会社		
観測年月日	平成 14 年 11 月 25 日	観測者	不二総合コンサルタント株式会社		
自動車到達地点	農協高松支店駐車場 本点横				
歩道状況	—————				
徒歩時間・距離	—————				
基準点周辺の状況	宅地 本点道路沿い				
そ の 他					
備 考	平成 14 年 8 月 7 日 新設				
	m 柱石長 0.000 GPS測量による。(アンテナ高 4.5 m)				

要 図

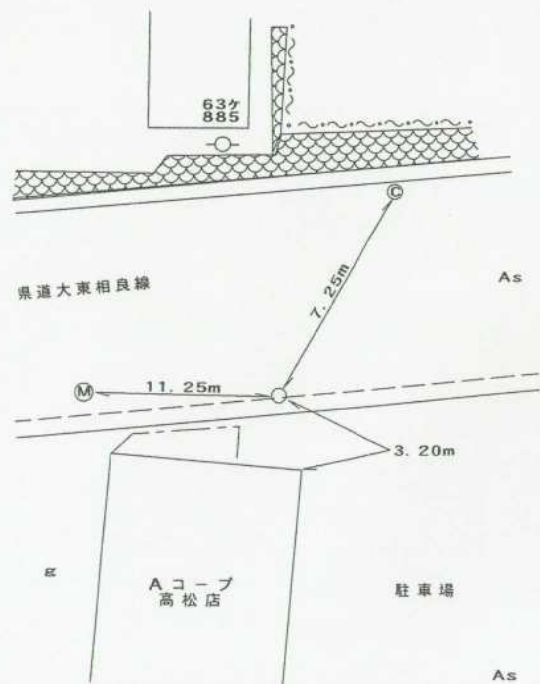

基準点成果表

(AREA = 8)

3 級基準点 No.225

<p>B 34 39 1.7015</p> <p>L 138 6 33.1706</p> <p>N 0 13 19.89</p>	<p style="text-align: center;">m</p> <p>X -149 640.989</p> <p>Y -35 821.681</p> <p>H 34.866</p> <p>ジオイド高 39.523</p>
--	---

視準点の名称	平均方向角	距 離		備 考		
		縮 尺 係 数	真 数			
Ⅲ七ツ山 ③ No.226	187 7 33.8	0.999916	247.203			
	272 25 1.5	m	238.251			
埋標型式	地 上	地 下	屋 上	標識番号	石 標 金属標	NO. 225
GPS測量による						

No.

NO. 225

遠景



No.

近景



No.

<余白>

E-L