


3 級 基 準 点 の 記

ふりがな 点 名	No.230		1/20万 図名	1/5万 図名	御 前 崎	公共測簿第40号用紙
			御 前 崎			
選点番号	標識番号	金属標 No.230				
所在地	静岡県小笠郡浜岡町塩原新田1312-1地先					
					地 目	公衆用道路
所有者	静 岡 県					
測標の種類	_____		埋設法	地上		
選点年月日	平成 14 年 7 月 4 日		選点者	不二総合コンサルタント株式会社		
埋設年月日	平成 14 年 8 月 9 日		埋標者	不二総合コンサルタント株式会社		
観測年月日	平成 14 年 11 月 13 日		観測者	不二総合コンサルタント株式会社		
自動車到達地点	塩原公民館から西に450m 本点横					
歩道状況	_____					
徒歩時間・距離	_____					
基準点周辺の状況	畑 本点道路沿い					
そ の 他						
備 考	平成 14 年 8 月 9 日 新設					
	柱石長 0.000 GPS測量による。(アンテナ高 3 m)					

要 図



1/25,000 千 浜

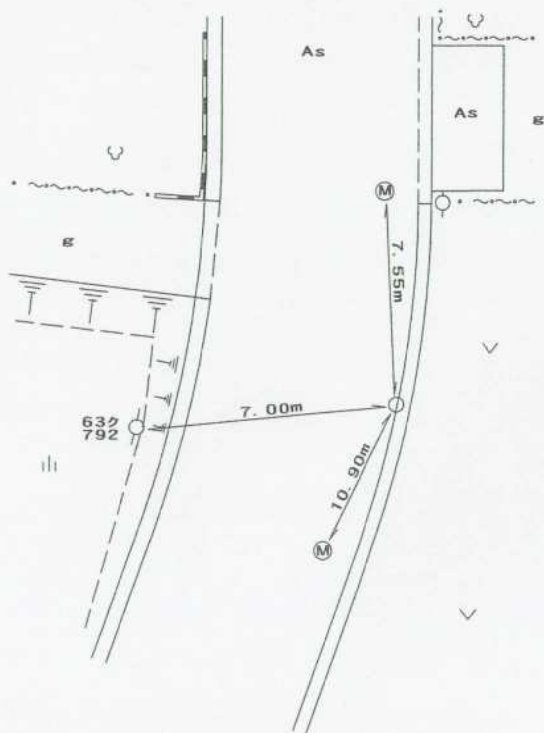

平成15年 2月25日 調製

基準点成果表

(AREA = 8)

3 級基準点 No.230

B	34	38	55.9525	X	-149 814.592
L	138	5	57.7983	Y	-36 723.067
N	0	13	39.97	H	14.632
				シオド高	39.499

視準点の名称	平均方向角	距離		備考	
		縮尺係数	真数		
③ No.221	12 54 40.9	0.999917	273.902		
③ No.235	193 26 37.4		213.623		
③ No.232	258 21 32.8		286.197		
埋標型式	地上	地下	屋上	標識番号	標石 金属標
GPS測量による					
NO. 230					



No. _____

NO. 230

TCS 04

遠景



No. _____

近景



No. _____

〈余白〉