
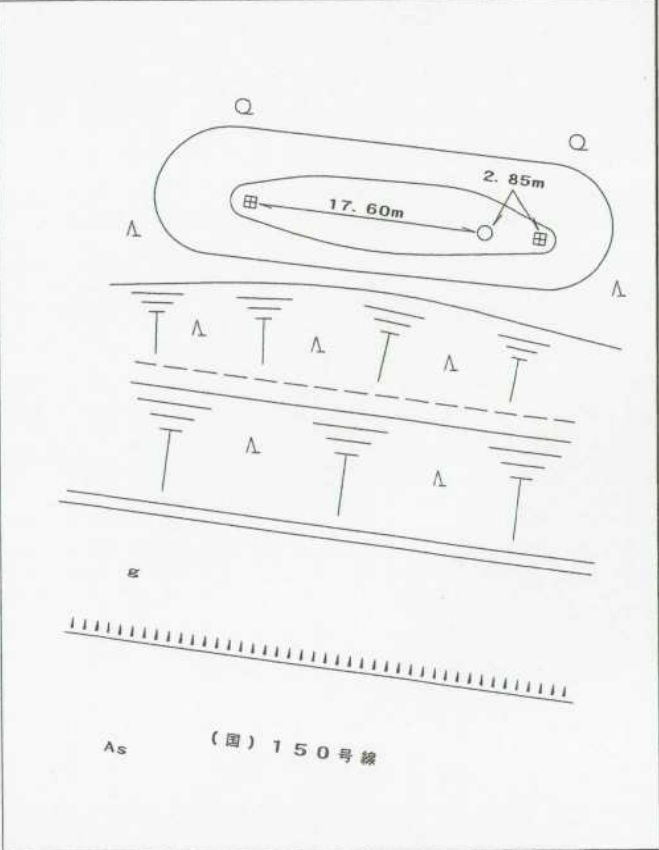


### 3 級 基 準 点 の 記

ふりがな 点 名	No.231	1/20万 図名	1/5万 図名	御 前 崎	公共測簿 第40号用紙
		御 前 崎			
選点番号		標識番号	金属標	No.231	
所在地	静岡県小笠郡浜岡町合戸3327-1地先				
			地 目	公衆用道路	
所有者	静 岡 県				
測標の種類	—————		埋設法	地下	
選点年月日	平成 14 年 7 月 4 日	選点者	不二総合コンサルタント株式会社		
埋設年月日	平成 14 年 8 月 30 日	埋標者	不二総合コンサルタント株式会社		
観測年月日	平成 14 年 11 月 11 日	観測者	不二総合コンサルタント株式会社		
自動車到達地点	(国)150号千浜交差点から東に150m道路脇				
歩道状況	防風林				
徒歩時間・距離	3分 20m				
基準点周辺の状況	防風林				
そ の 他					
備 考	平成 14 年 8 月 30 日 新設				
	m 柱石長 0.720 GPS測量による。(アンテナ高 4.5 m)				

要 図

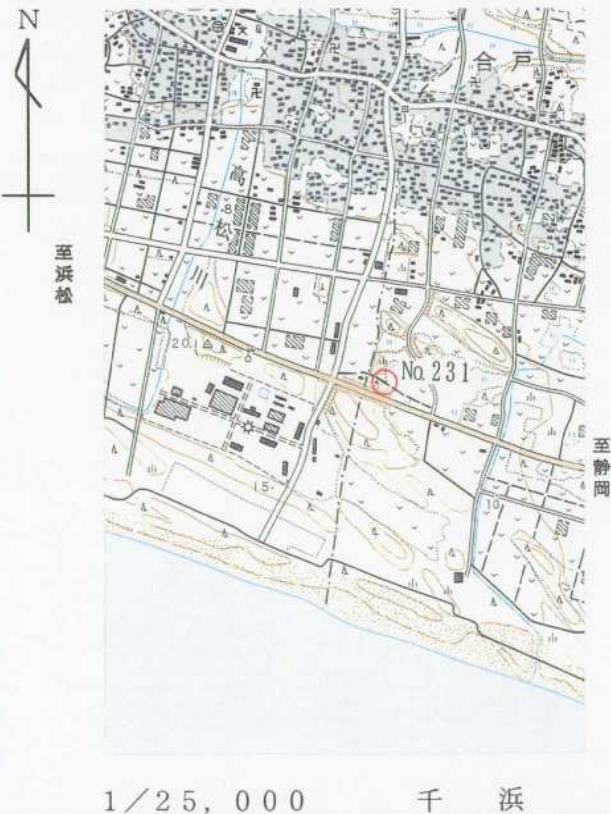

## 基準点成果表

( AREA = 8 ) .

### 3 級基準点 No.231

	m
B 34 38 56.5405 .	X -149 789.195 .
L 138 4 47.5951 .	Y -38 510.599 .
N 0 14 19.89 .	H 18.319 .
	シオト高 39.462 .
	柱石長 0.720 .

視準点の名称	平均方向角	距 離		備 考	
		縮 尺 係 数	真 数		
③ No.234	112 12 31.2	0.999918	447.433		
埋標型式	<del>地</del> — <del>土</del>	地 下	<del>屋</del> — <del>土</del>	標識番号	標 石 <del>金 属 標</del>
GPS測量による					

NO. 231



No.

NO. 231

遠景



No.

近景



No.

