

3 級 基 準 点 の 記


ふりがな 点 名	No.232	1/20万 図名	1/5万 図名	御 前 崎
		御 前 崎		
選点番号		標 識 番 号	金 属 標 No.232	
所 在 地	静岡県小笠郡浜岡町塩原新田1410-1地先			
			地 目	公衆用道路
所 有 者	浜 岡 町			
測標の種類	—	埋設法	地下	
選点年月日	平成 14 年 7 月 4 日	選点者	不二総合コンサルタント株式会社	
埋設年月日	平成 14 年 8 月 29 日	埋標者	不二総合コンサルタント株式会社	
観測年月日	平成 14 年 11 月 13 日	観測者	不二総合コンサルタント株式会社	
自動車到達地点	妙高寺から南に300m 本点横			
歩 道 状 況	—			
徒歩時間・距離	—			
基準点周辺の状況	畑			
そ の 他				
備 考	平成 14 年 8 月 29 日 新設 m 柱石長 0.720 GPS測量による。(アンテナ高 2.5 m)			

公共測簿第40号用紙

要 図



1/25,000 千 浜

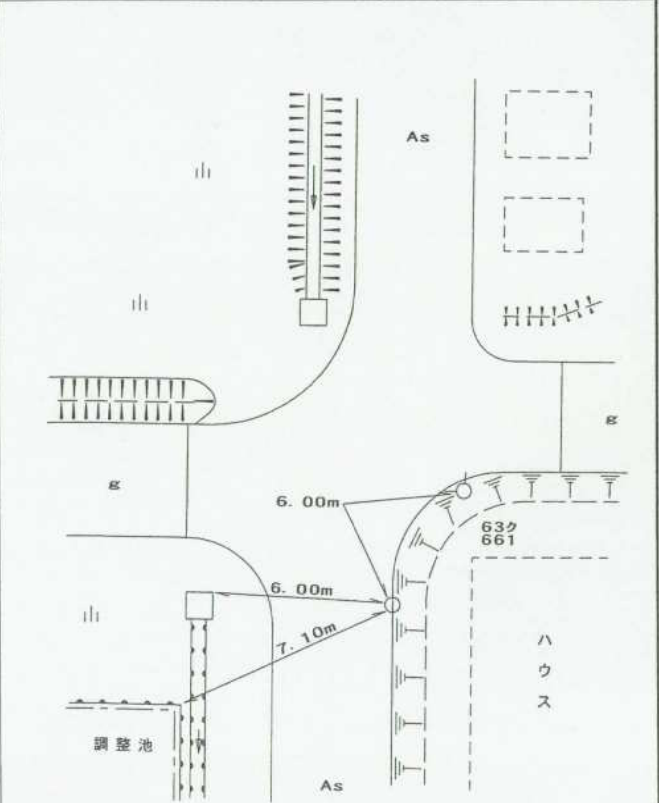

基準点成果表

(AREA = 8)

3 級基準点 No.232

B	34	38	54.0422	X	-149 872.335
L	138	5	46.8001	Y	-37 003.353
N	0	13	46.21	H	12.892
				シオ付高	39.491
				柱石長	0.720

視準点の名称	平均方向角	距離		備考
		縮尺係数	真数	
③ No.230	78 21 32.8	0.999917	286.197	
③ No.214	350 17 15.6		559.672	
埋標型式	地 上 地 下	屋 上	標識番号	標石 金属標
GPS測量による				
NO. 232				



No. _____

No. 232

遠景



No. _____

近景



No. _____